

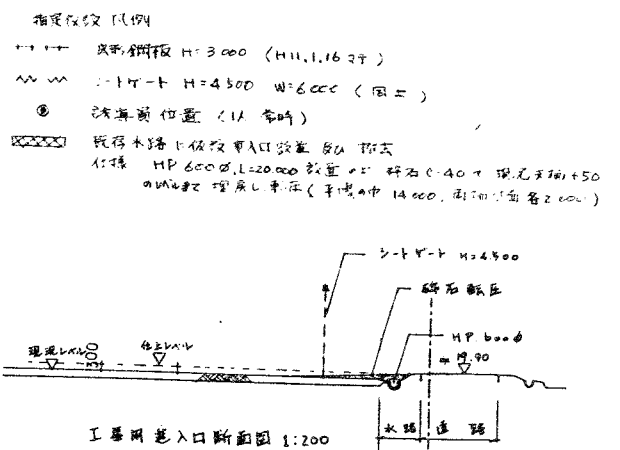


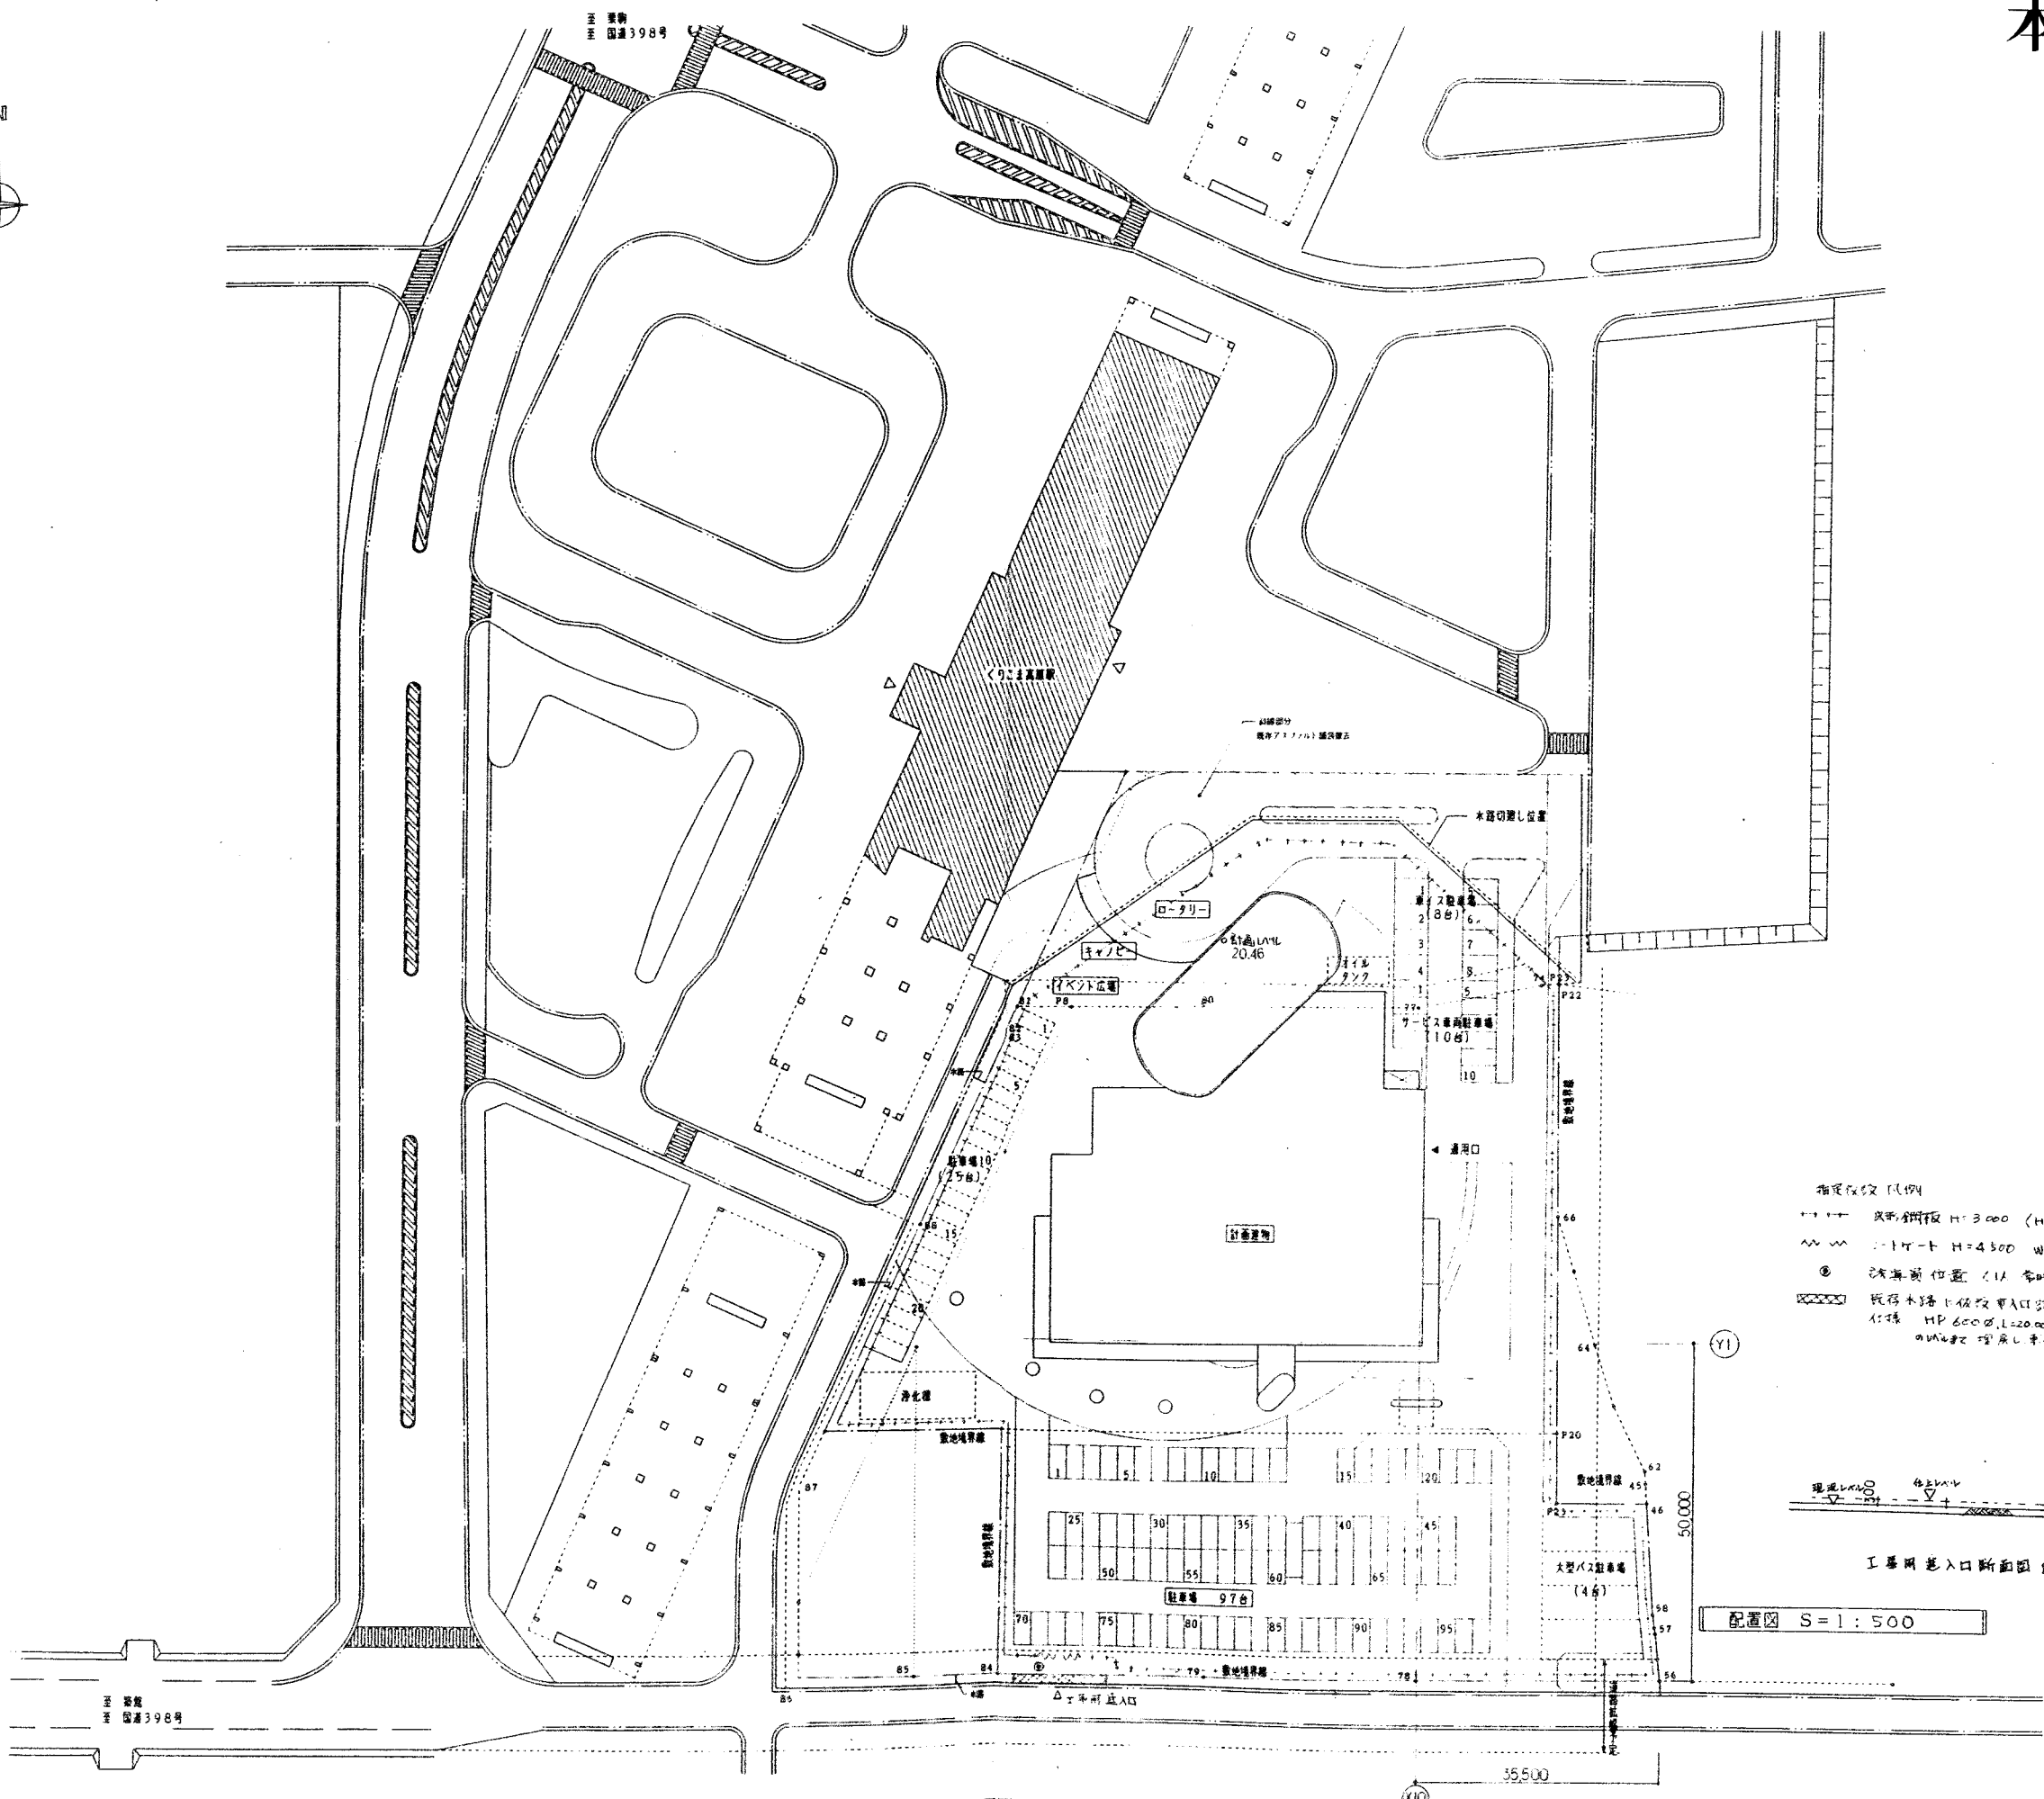


本館 位置図

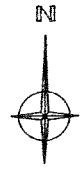


配置図 S=1:500

竣工図	竣工日	竣工場所

本館 1階・2階平面図

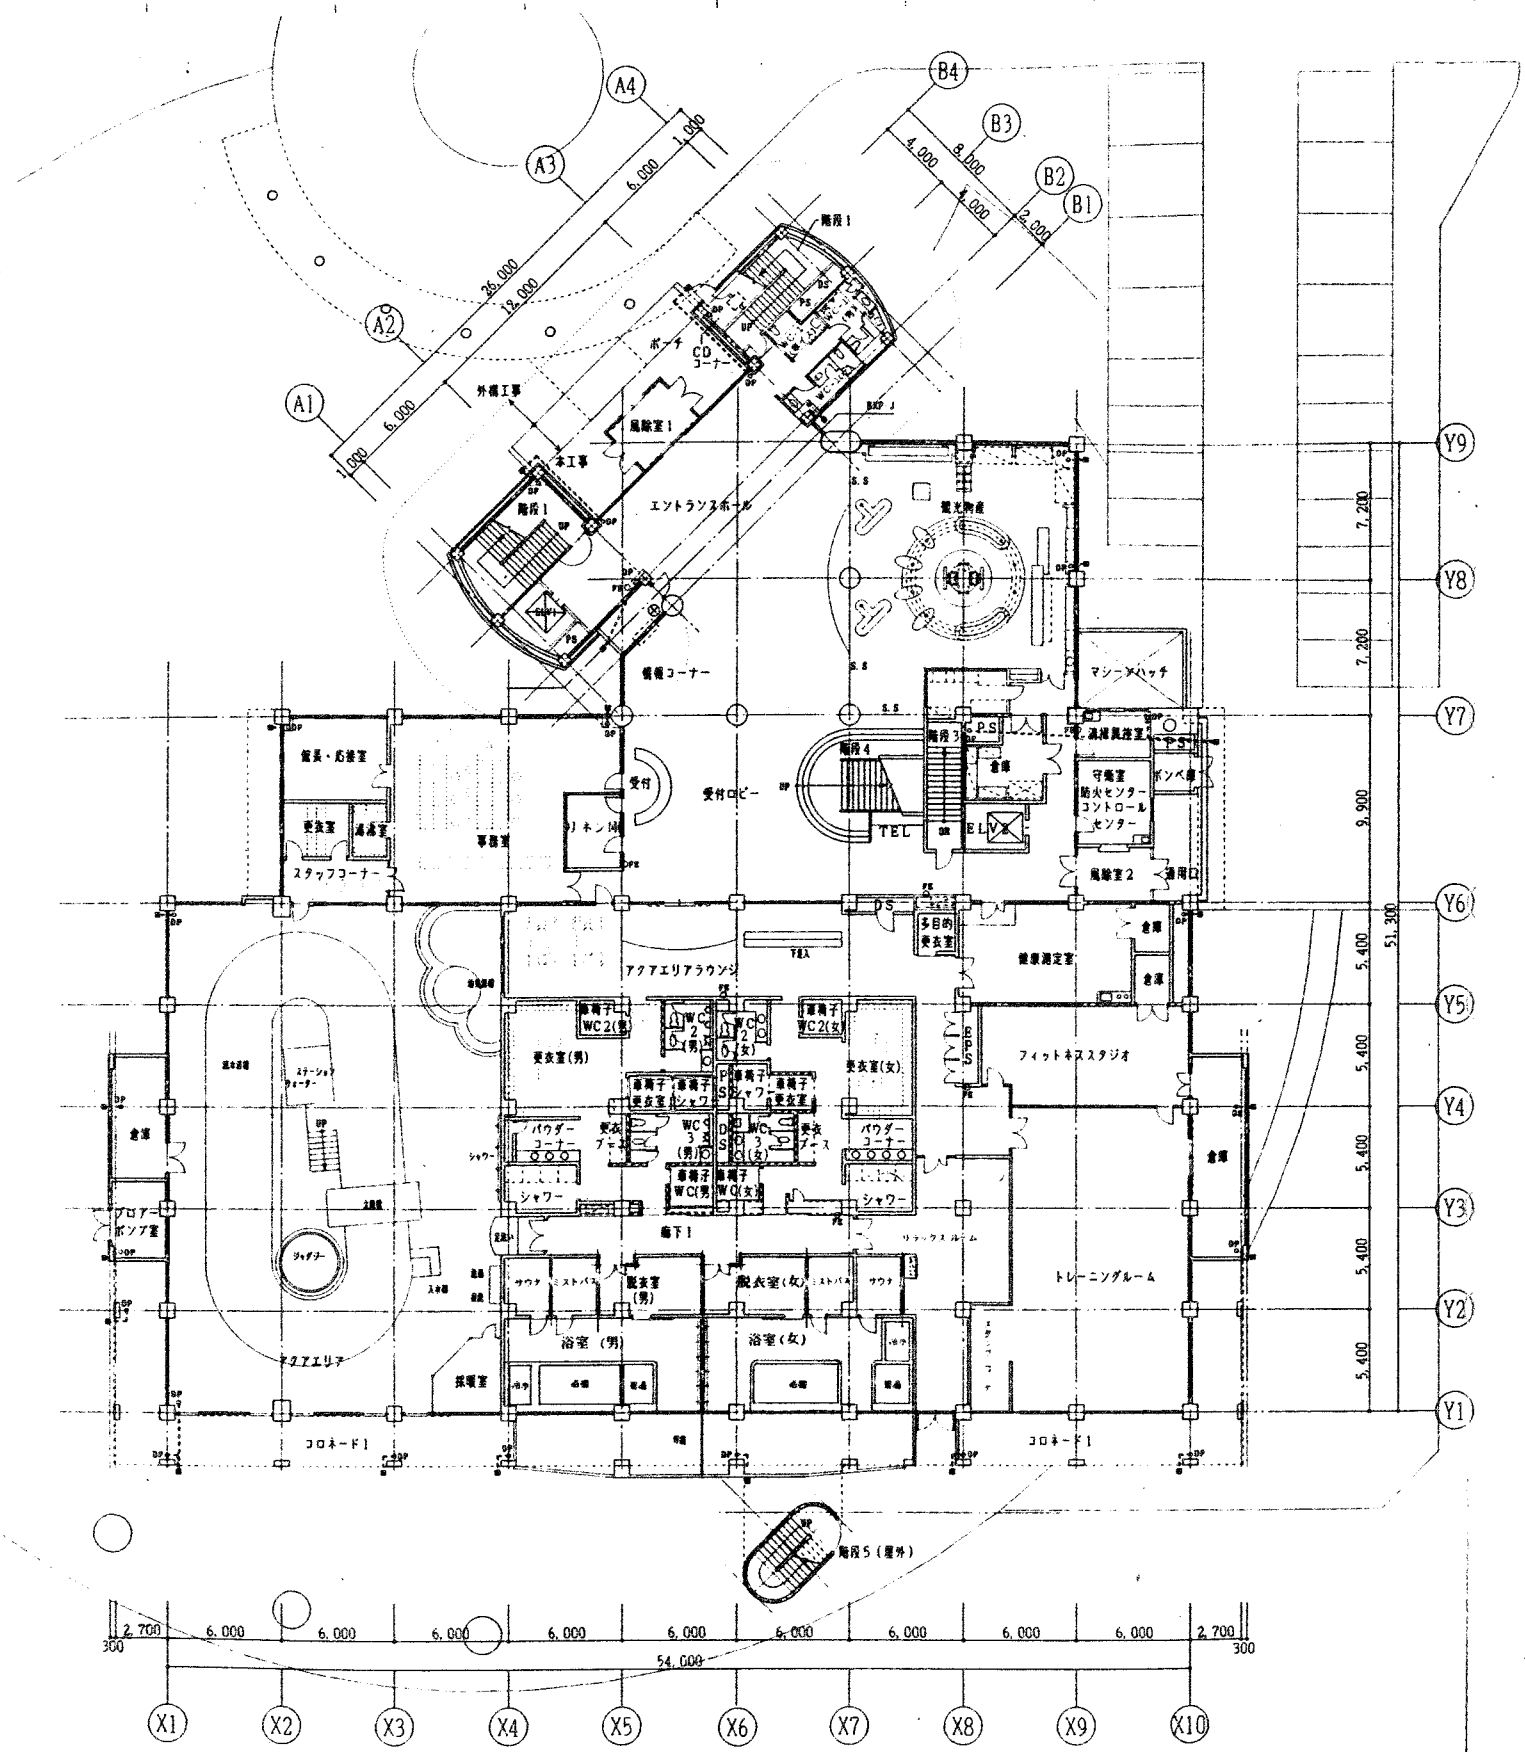

1階平面図 S=1:200

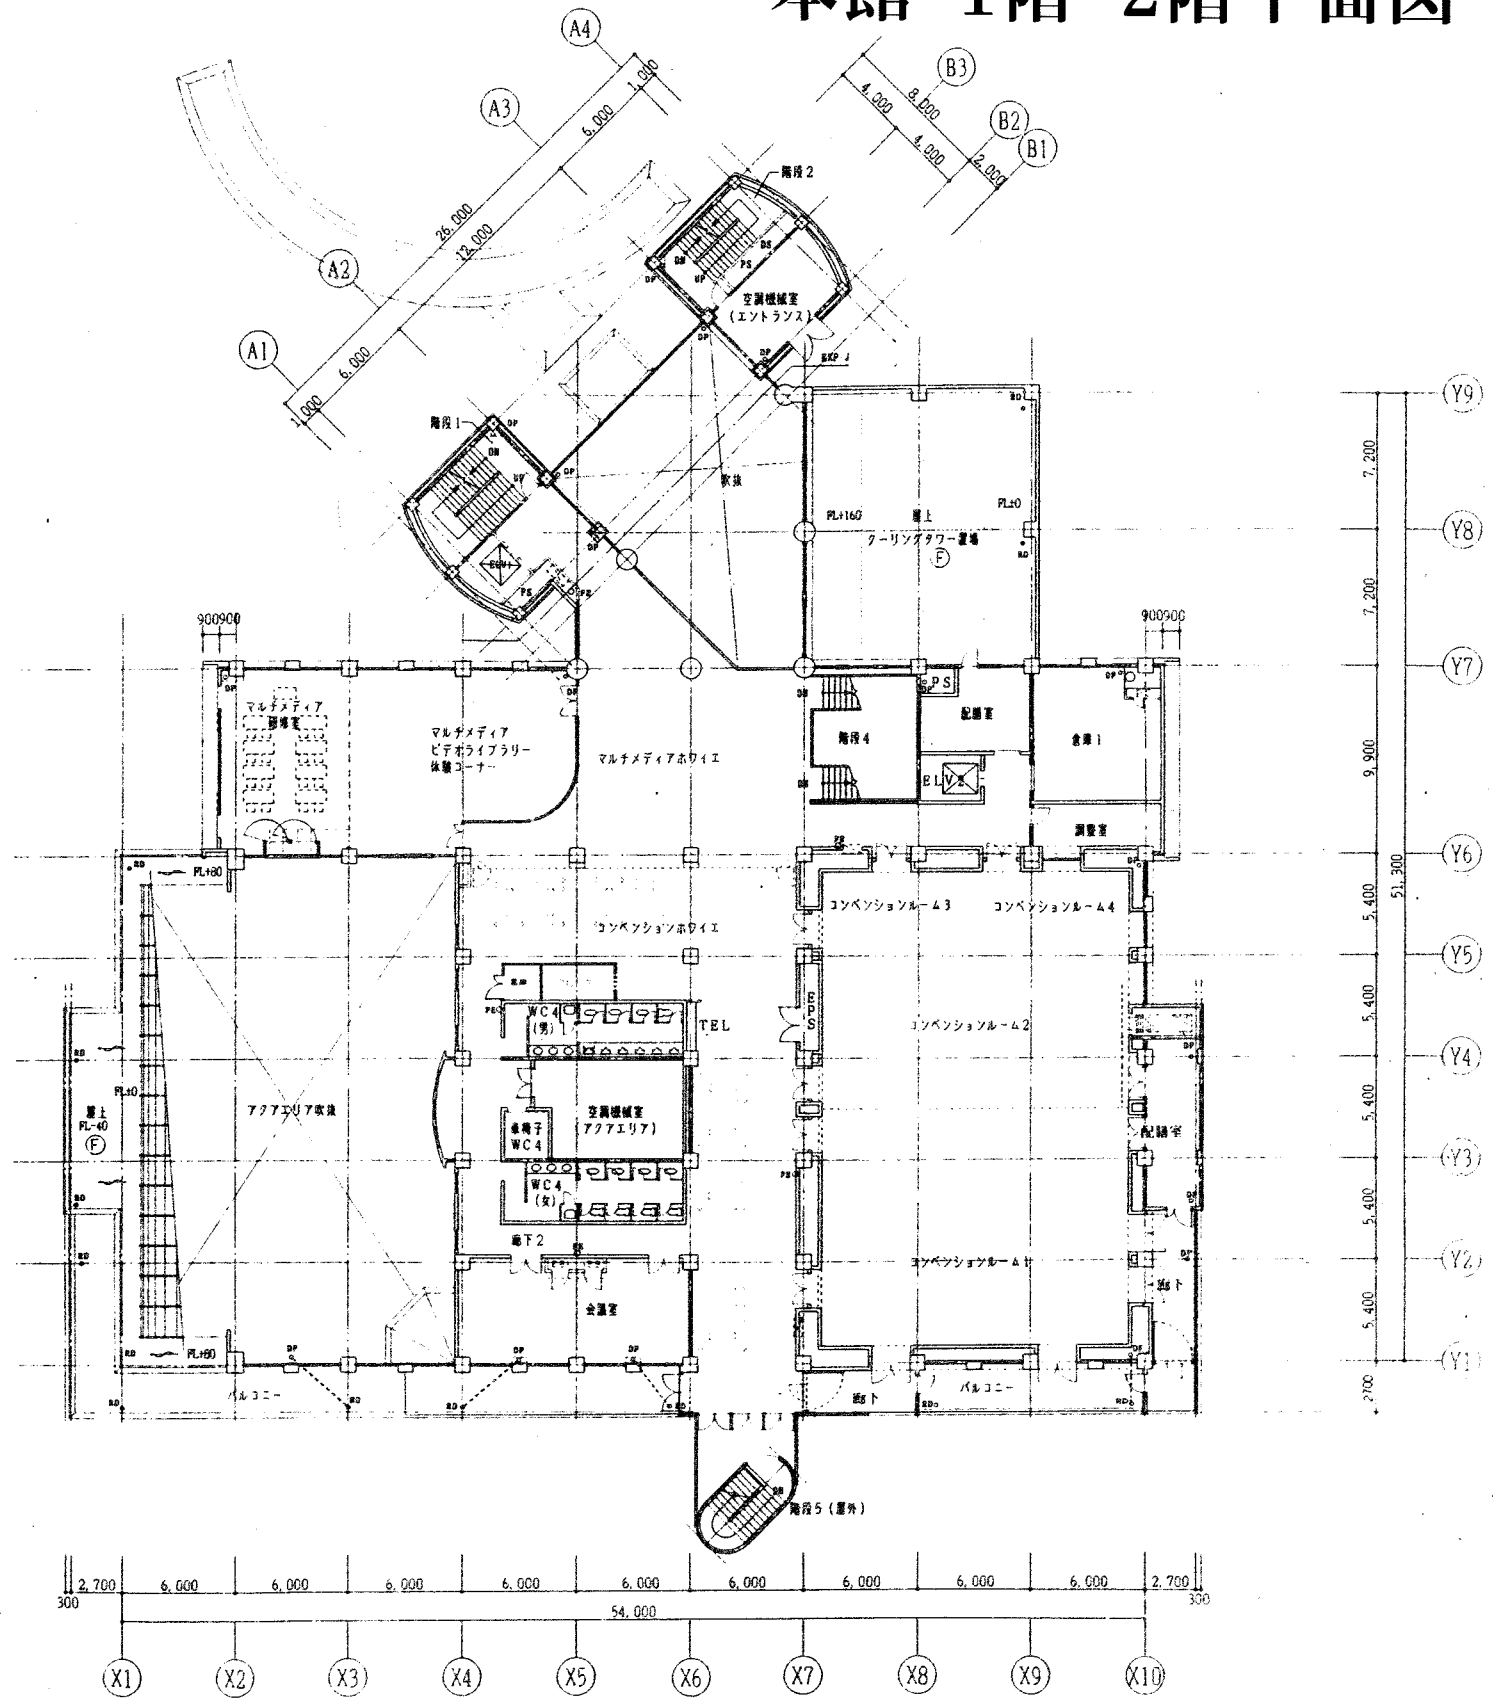

2階平面図 S=1:200

年月日	作成者
竣工図	

株式会社 山下設計
YAMASHITA SEKKEI INC.
ARCHITECTS, ENGINEERS & CONSULTANTS

東北支社
登録番号 56505号

11正

特記



(仮称)くりはら交流プラザ新築工事

図面内容

平面図
S=1/200


図面番号
A-015
建築一般図

本館 3階平面図

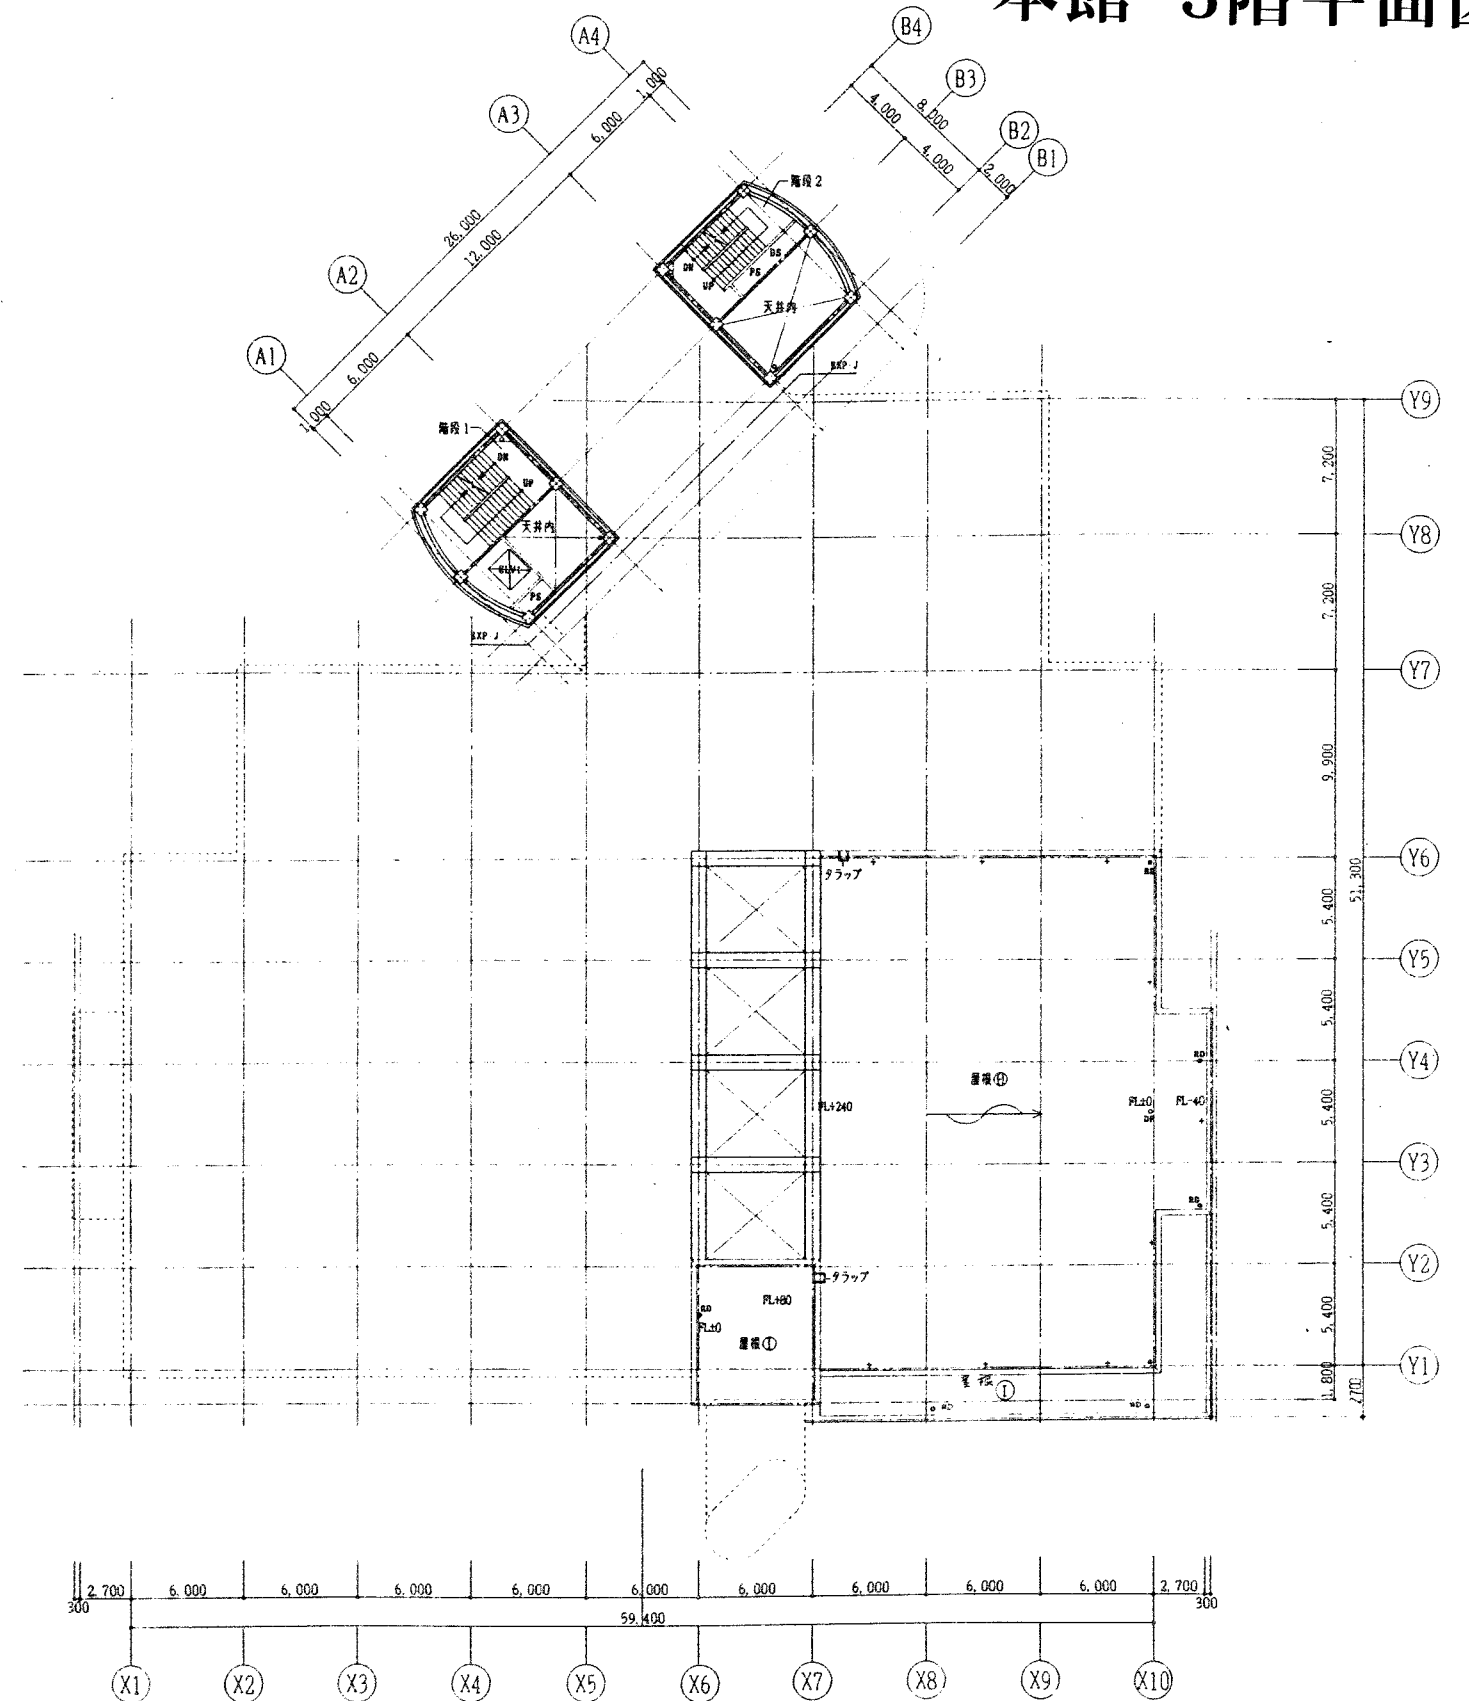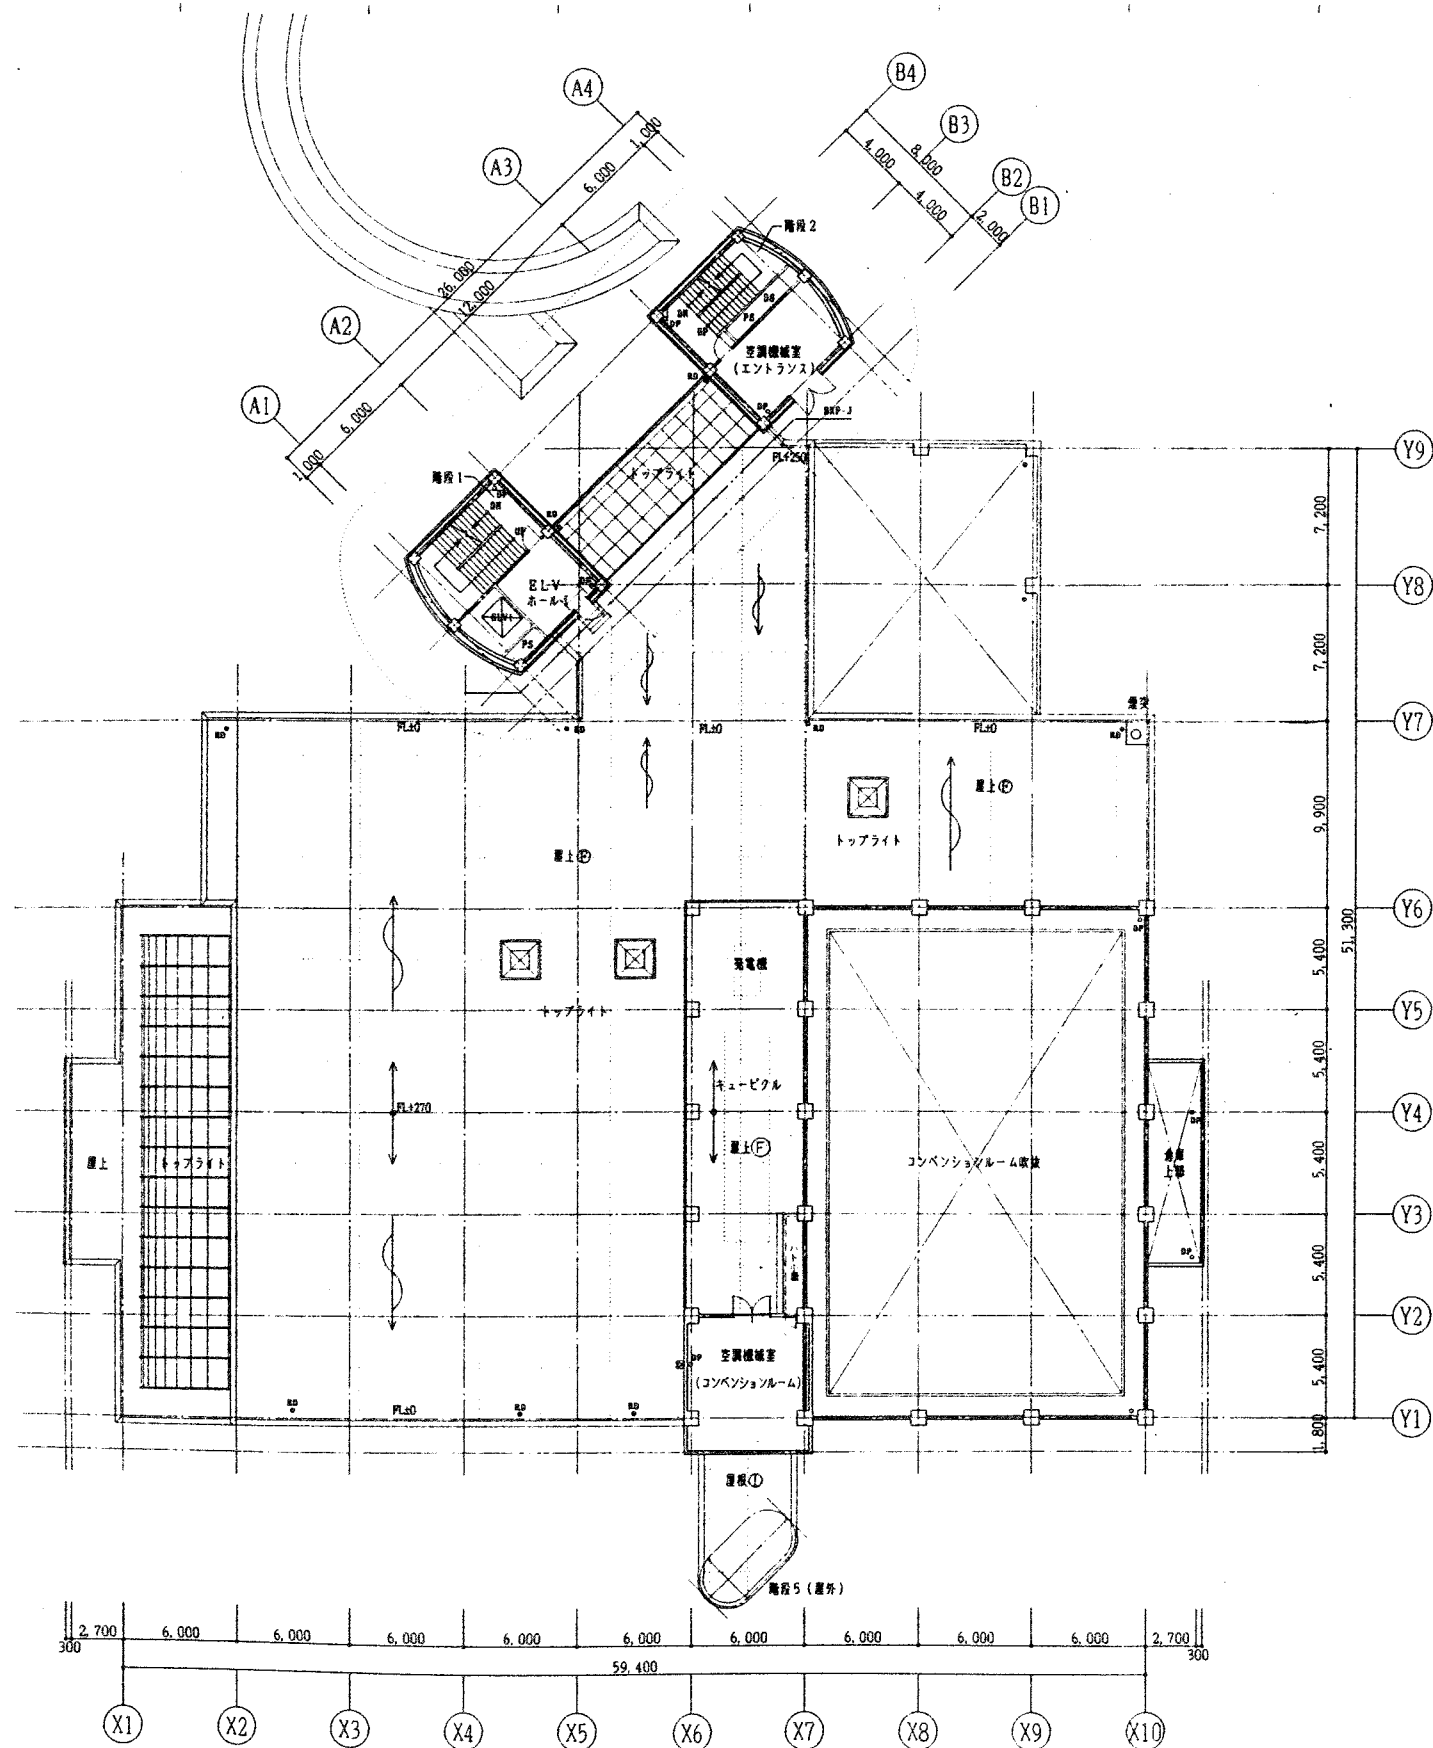


竣工図


本館 4階・5階・屋上平面図

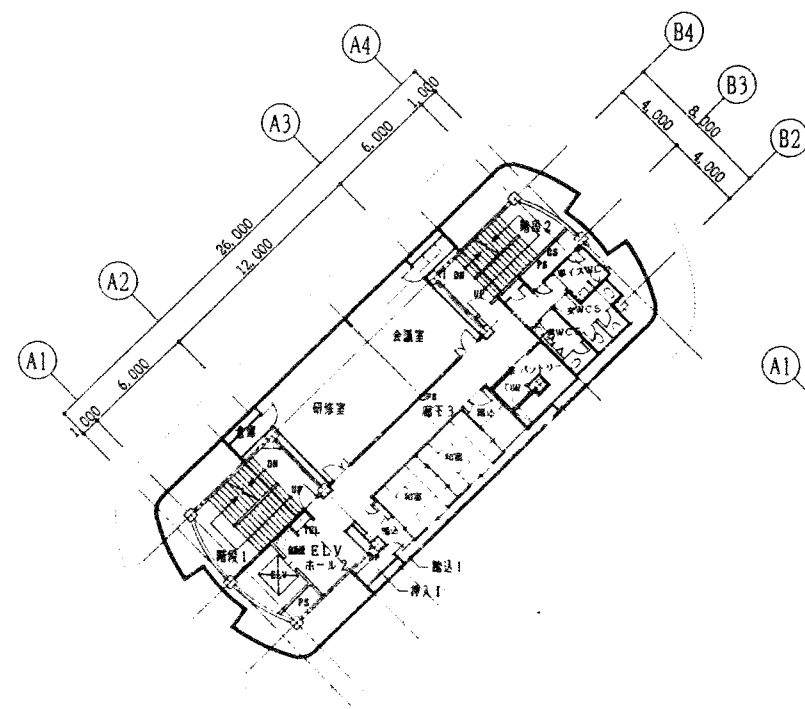


4階平面図 S=1:200

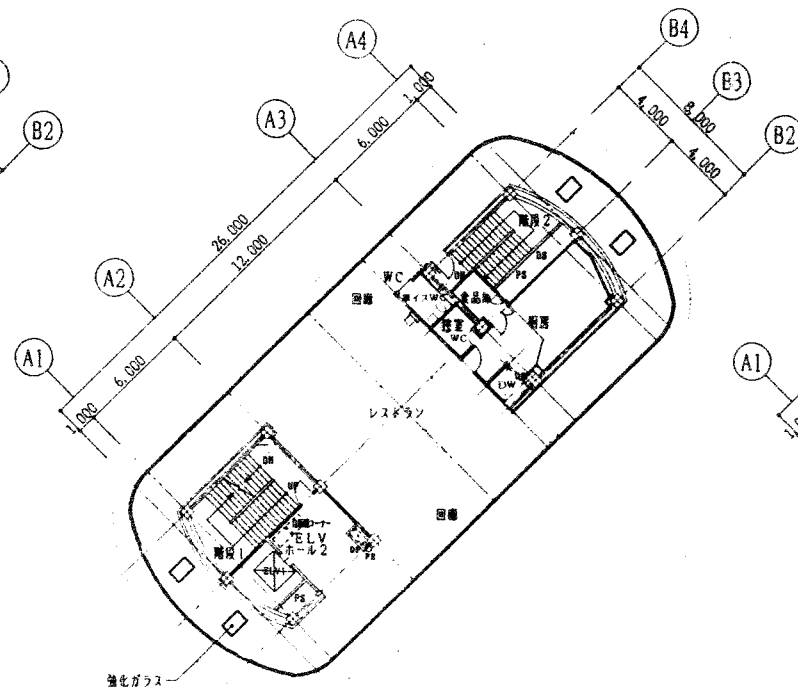

5階平面図 S=1:200

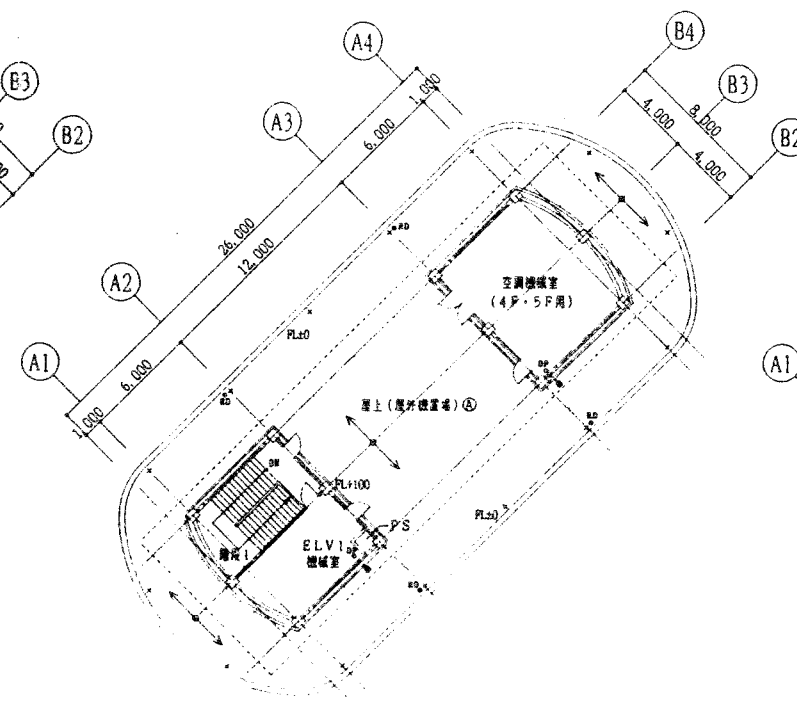

PH階平面図 S=1:200

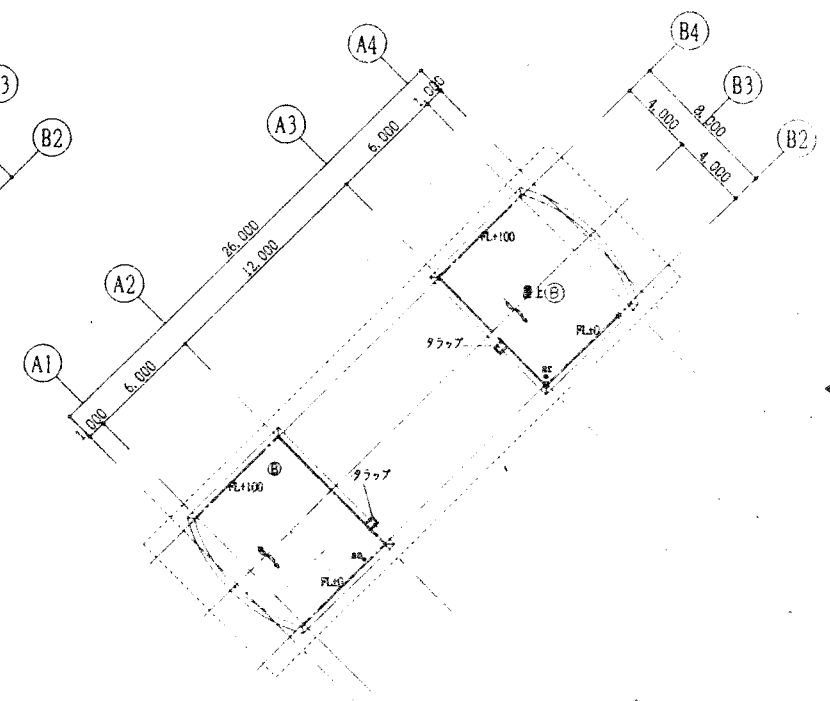







PHR階平面図 S=1:200

年	月	日	図	名	作成
竣工	図				



本館 立面図

凡 例

(A)	50角二丁磁器質タイル
(B)	50角二丁磁器質タイル
(C)	アルミリブパネルA
(D)	フッ素樹脂塗料
(E)	ステンレスパネル特殊(ダグ仕上)
(F)	
(G)	アルミリブパネルB
(H)	ガラスブロックパネル
(I)	カーテンウォール(ガラス)
(J)	カーテンウォール(アルミパネル)
(K)	花崗岩本建

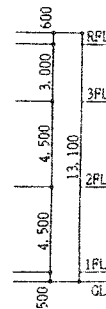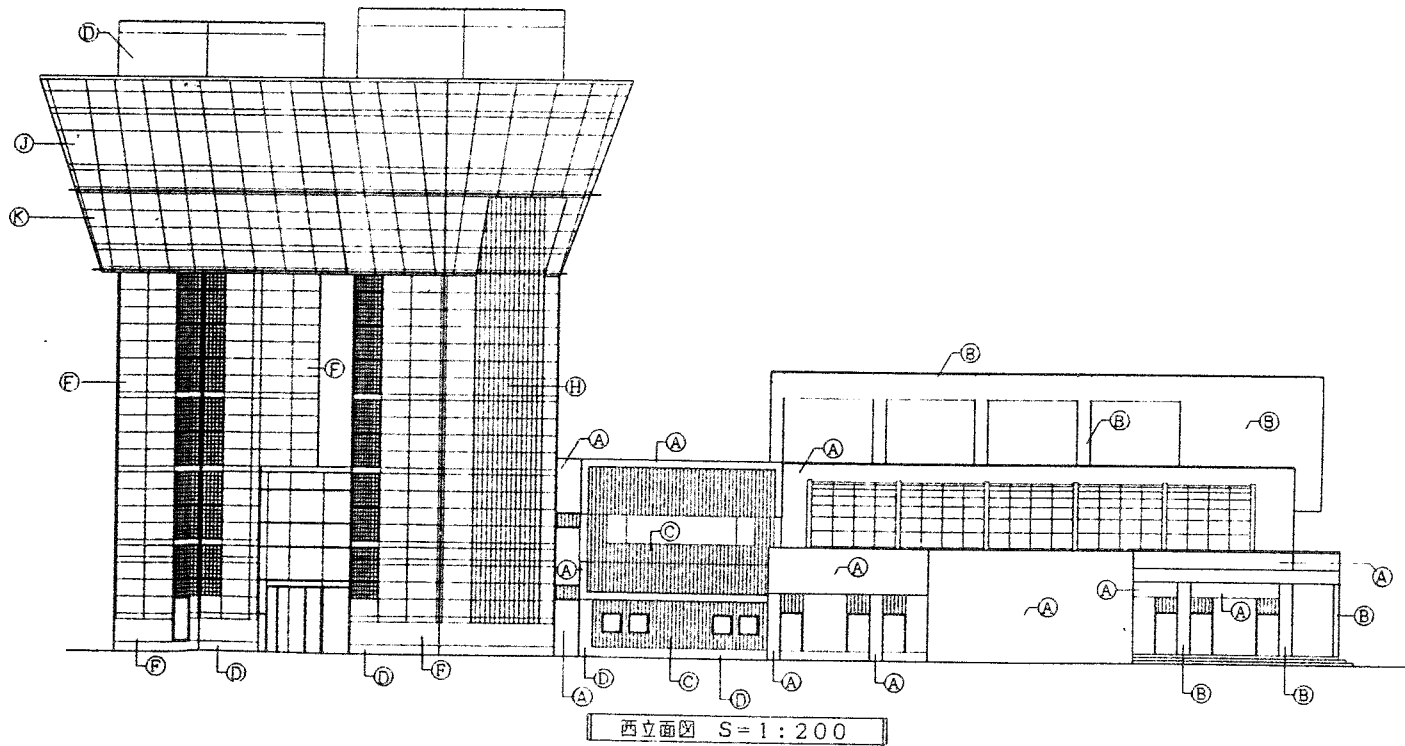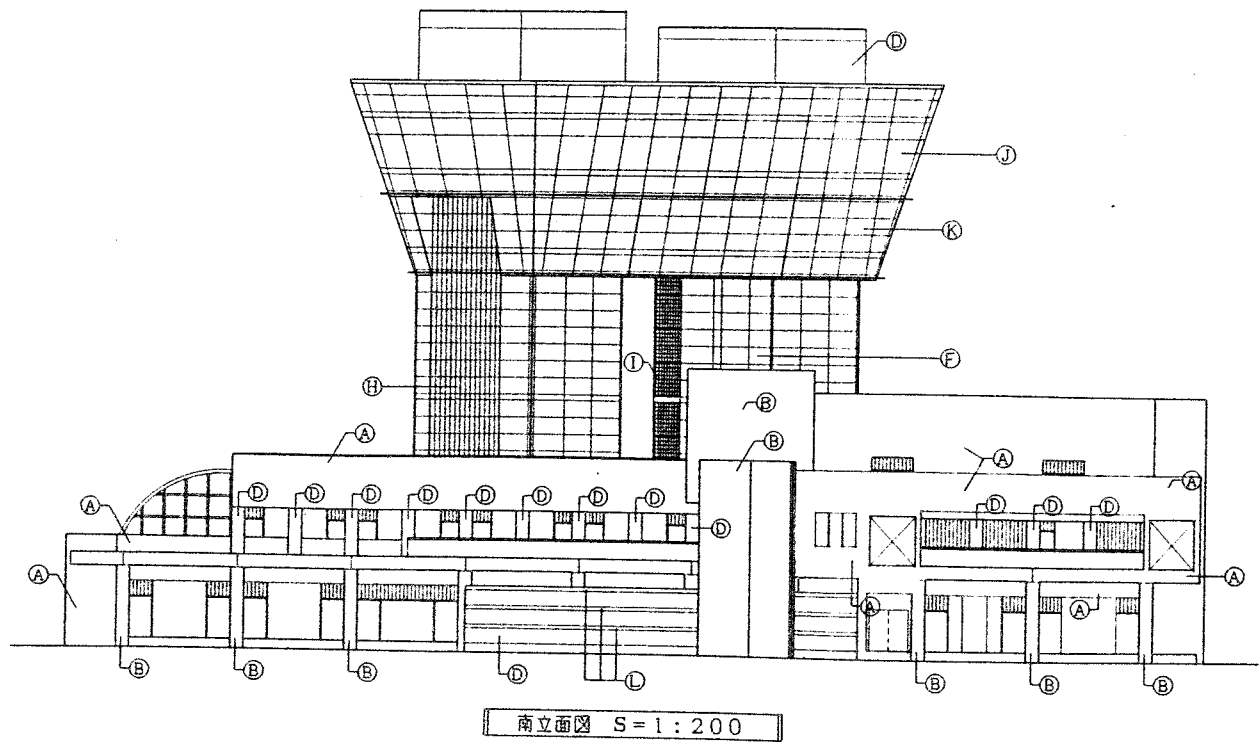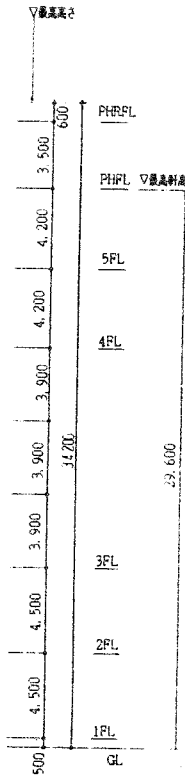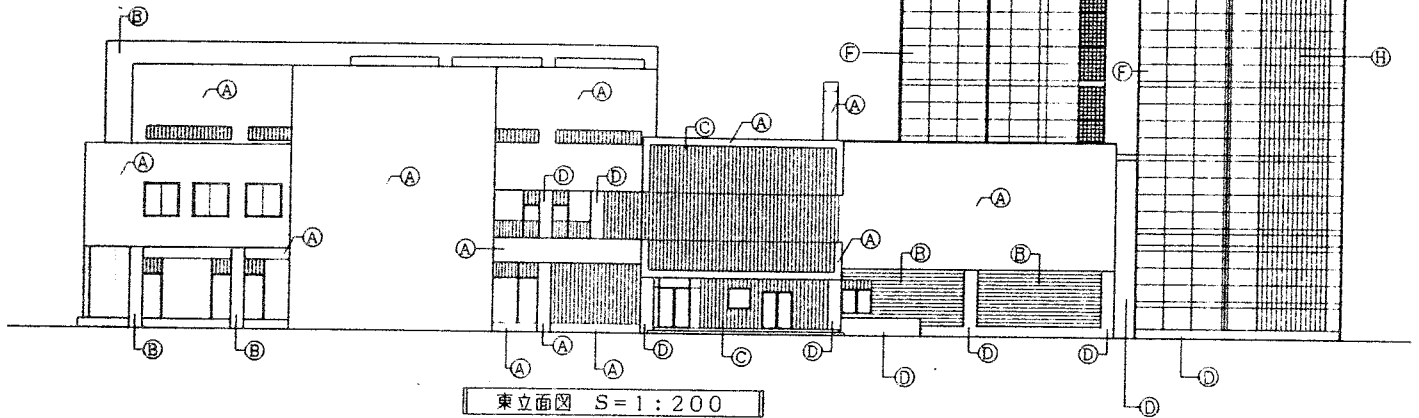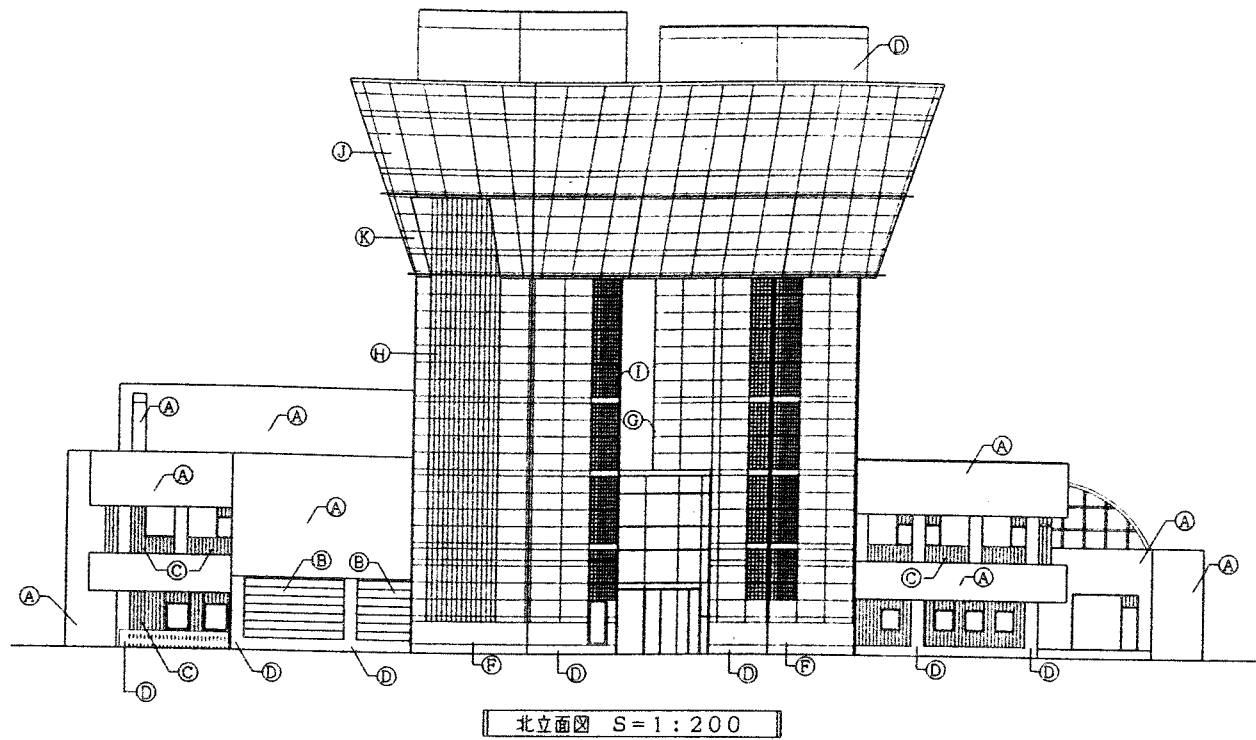


別館 位置図

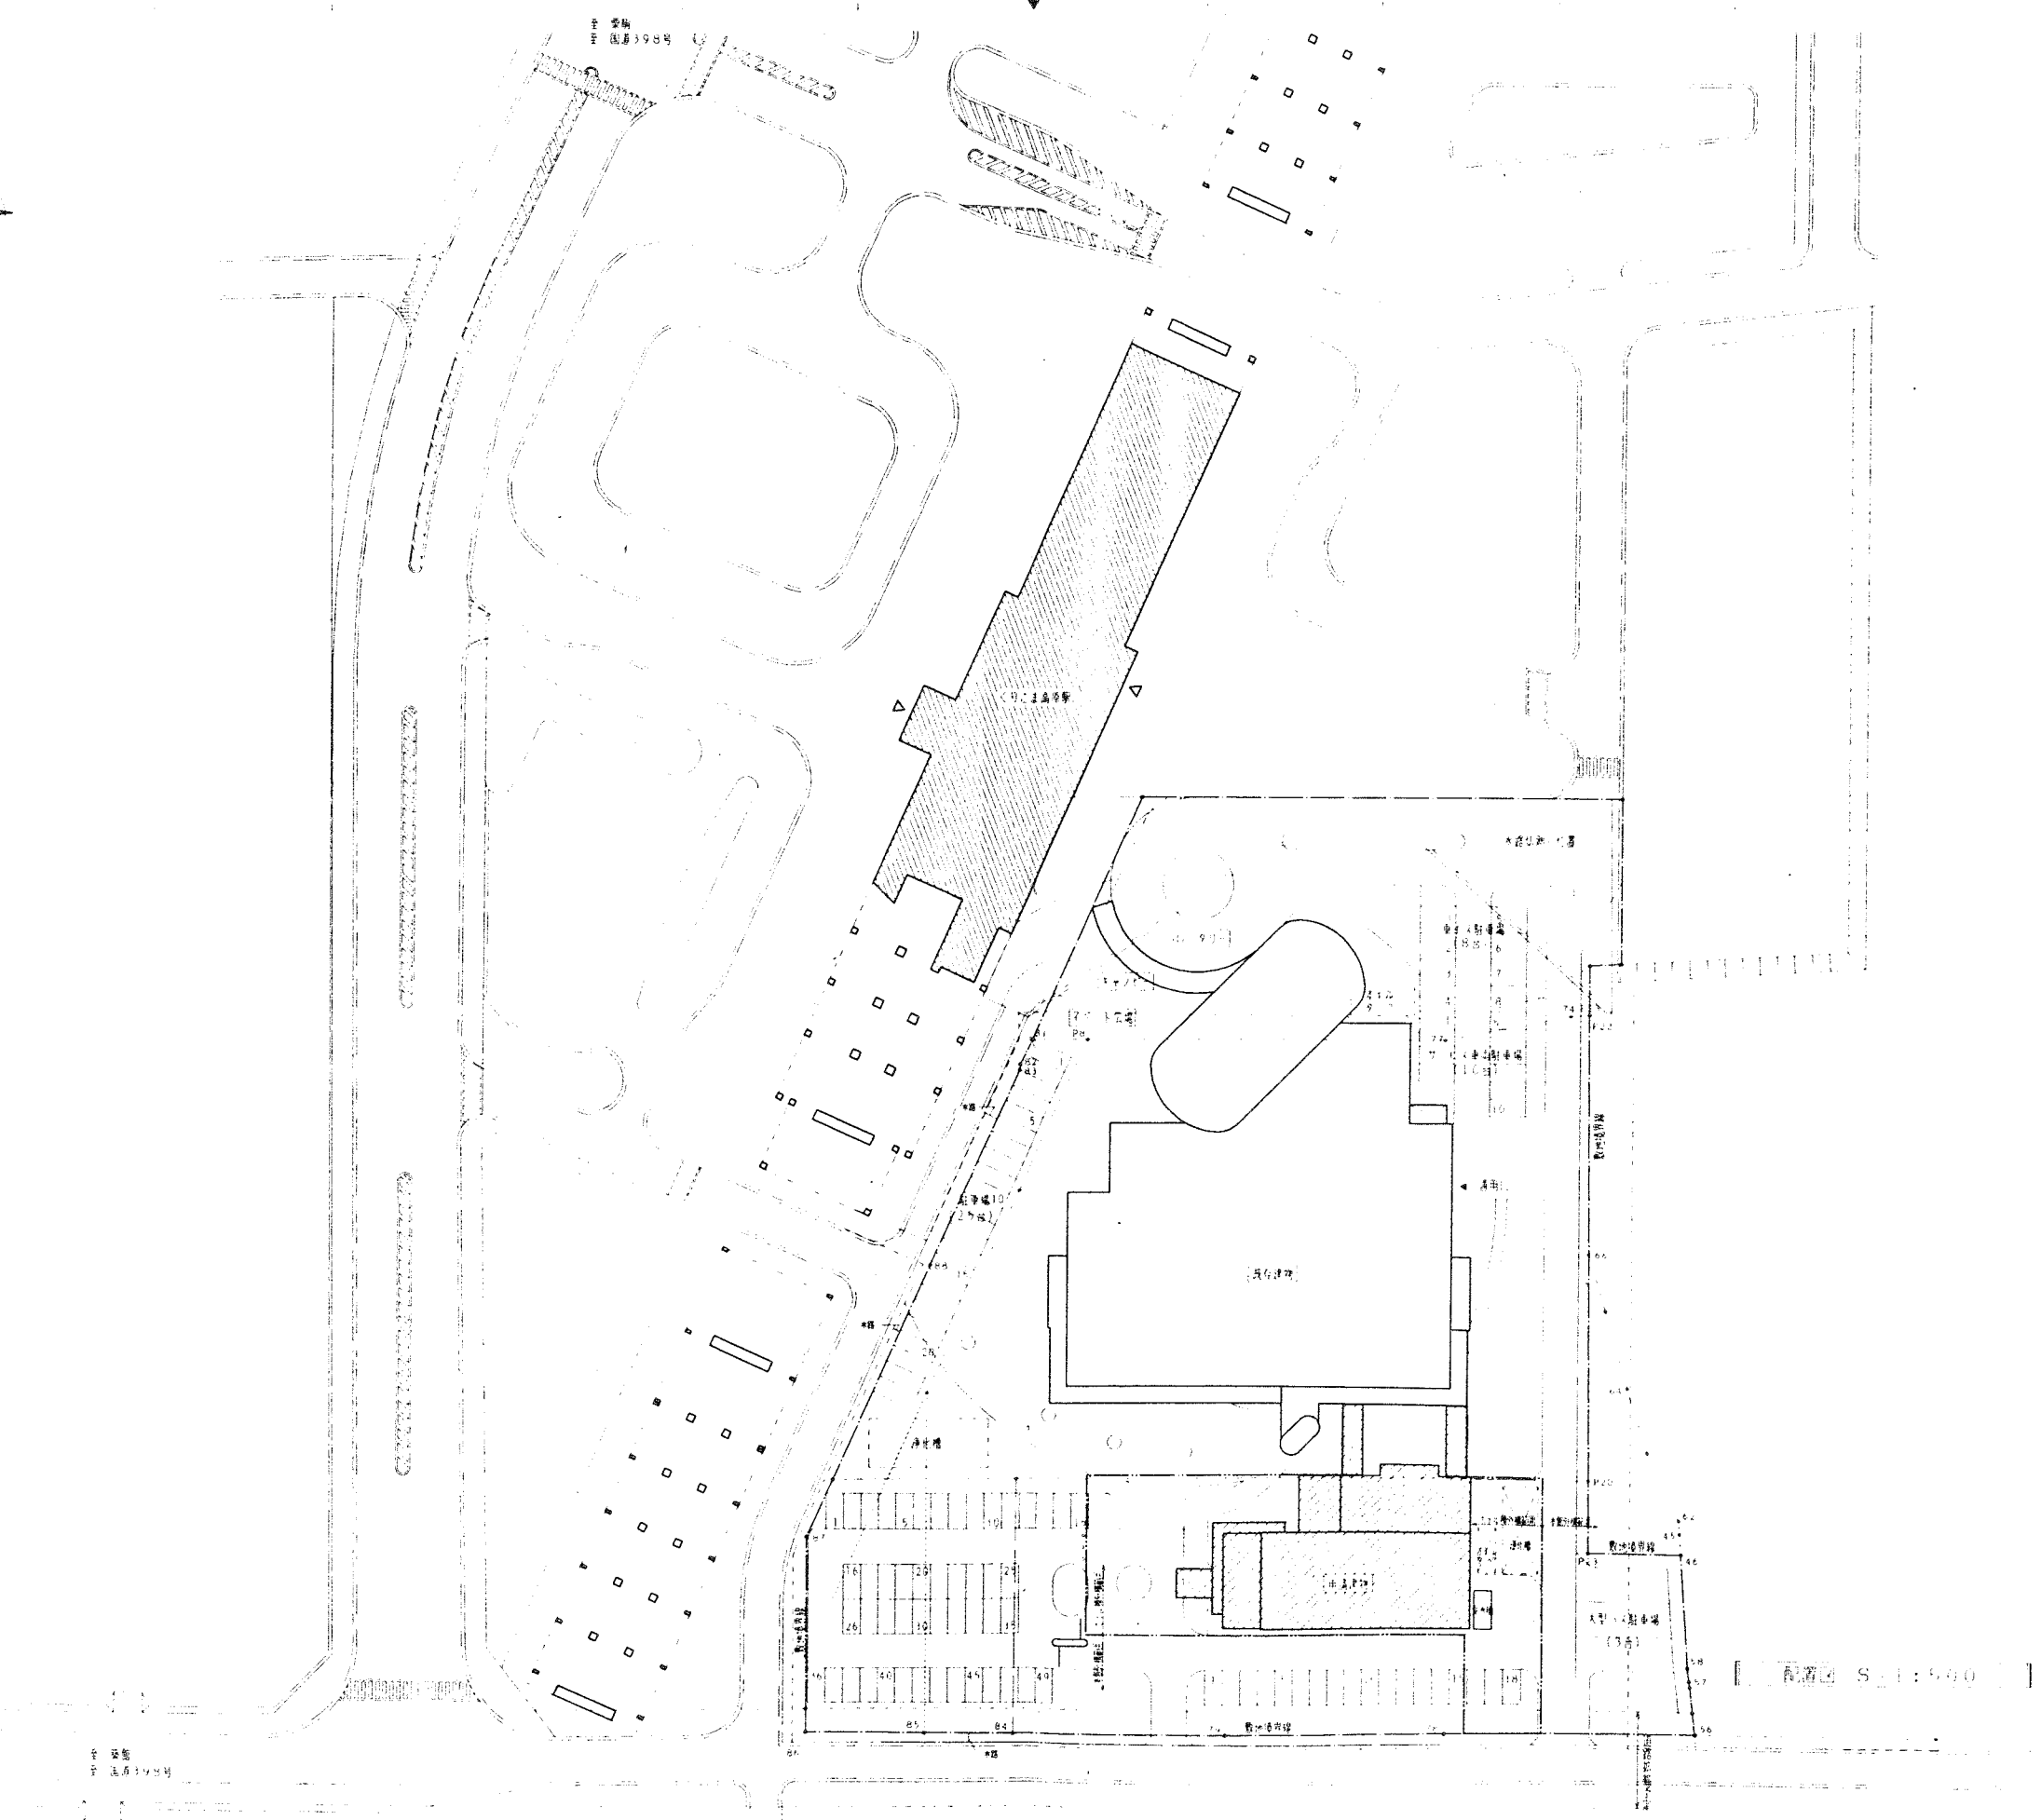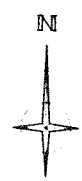


竣工図	竣工図	竣工図
-----	-----	-----

別館 1階平面図

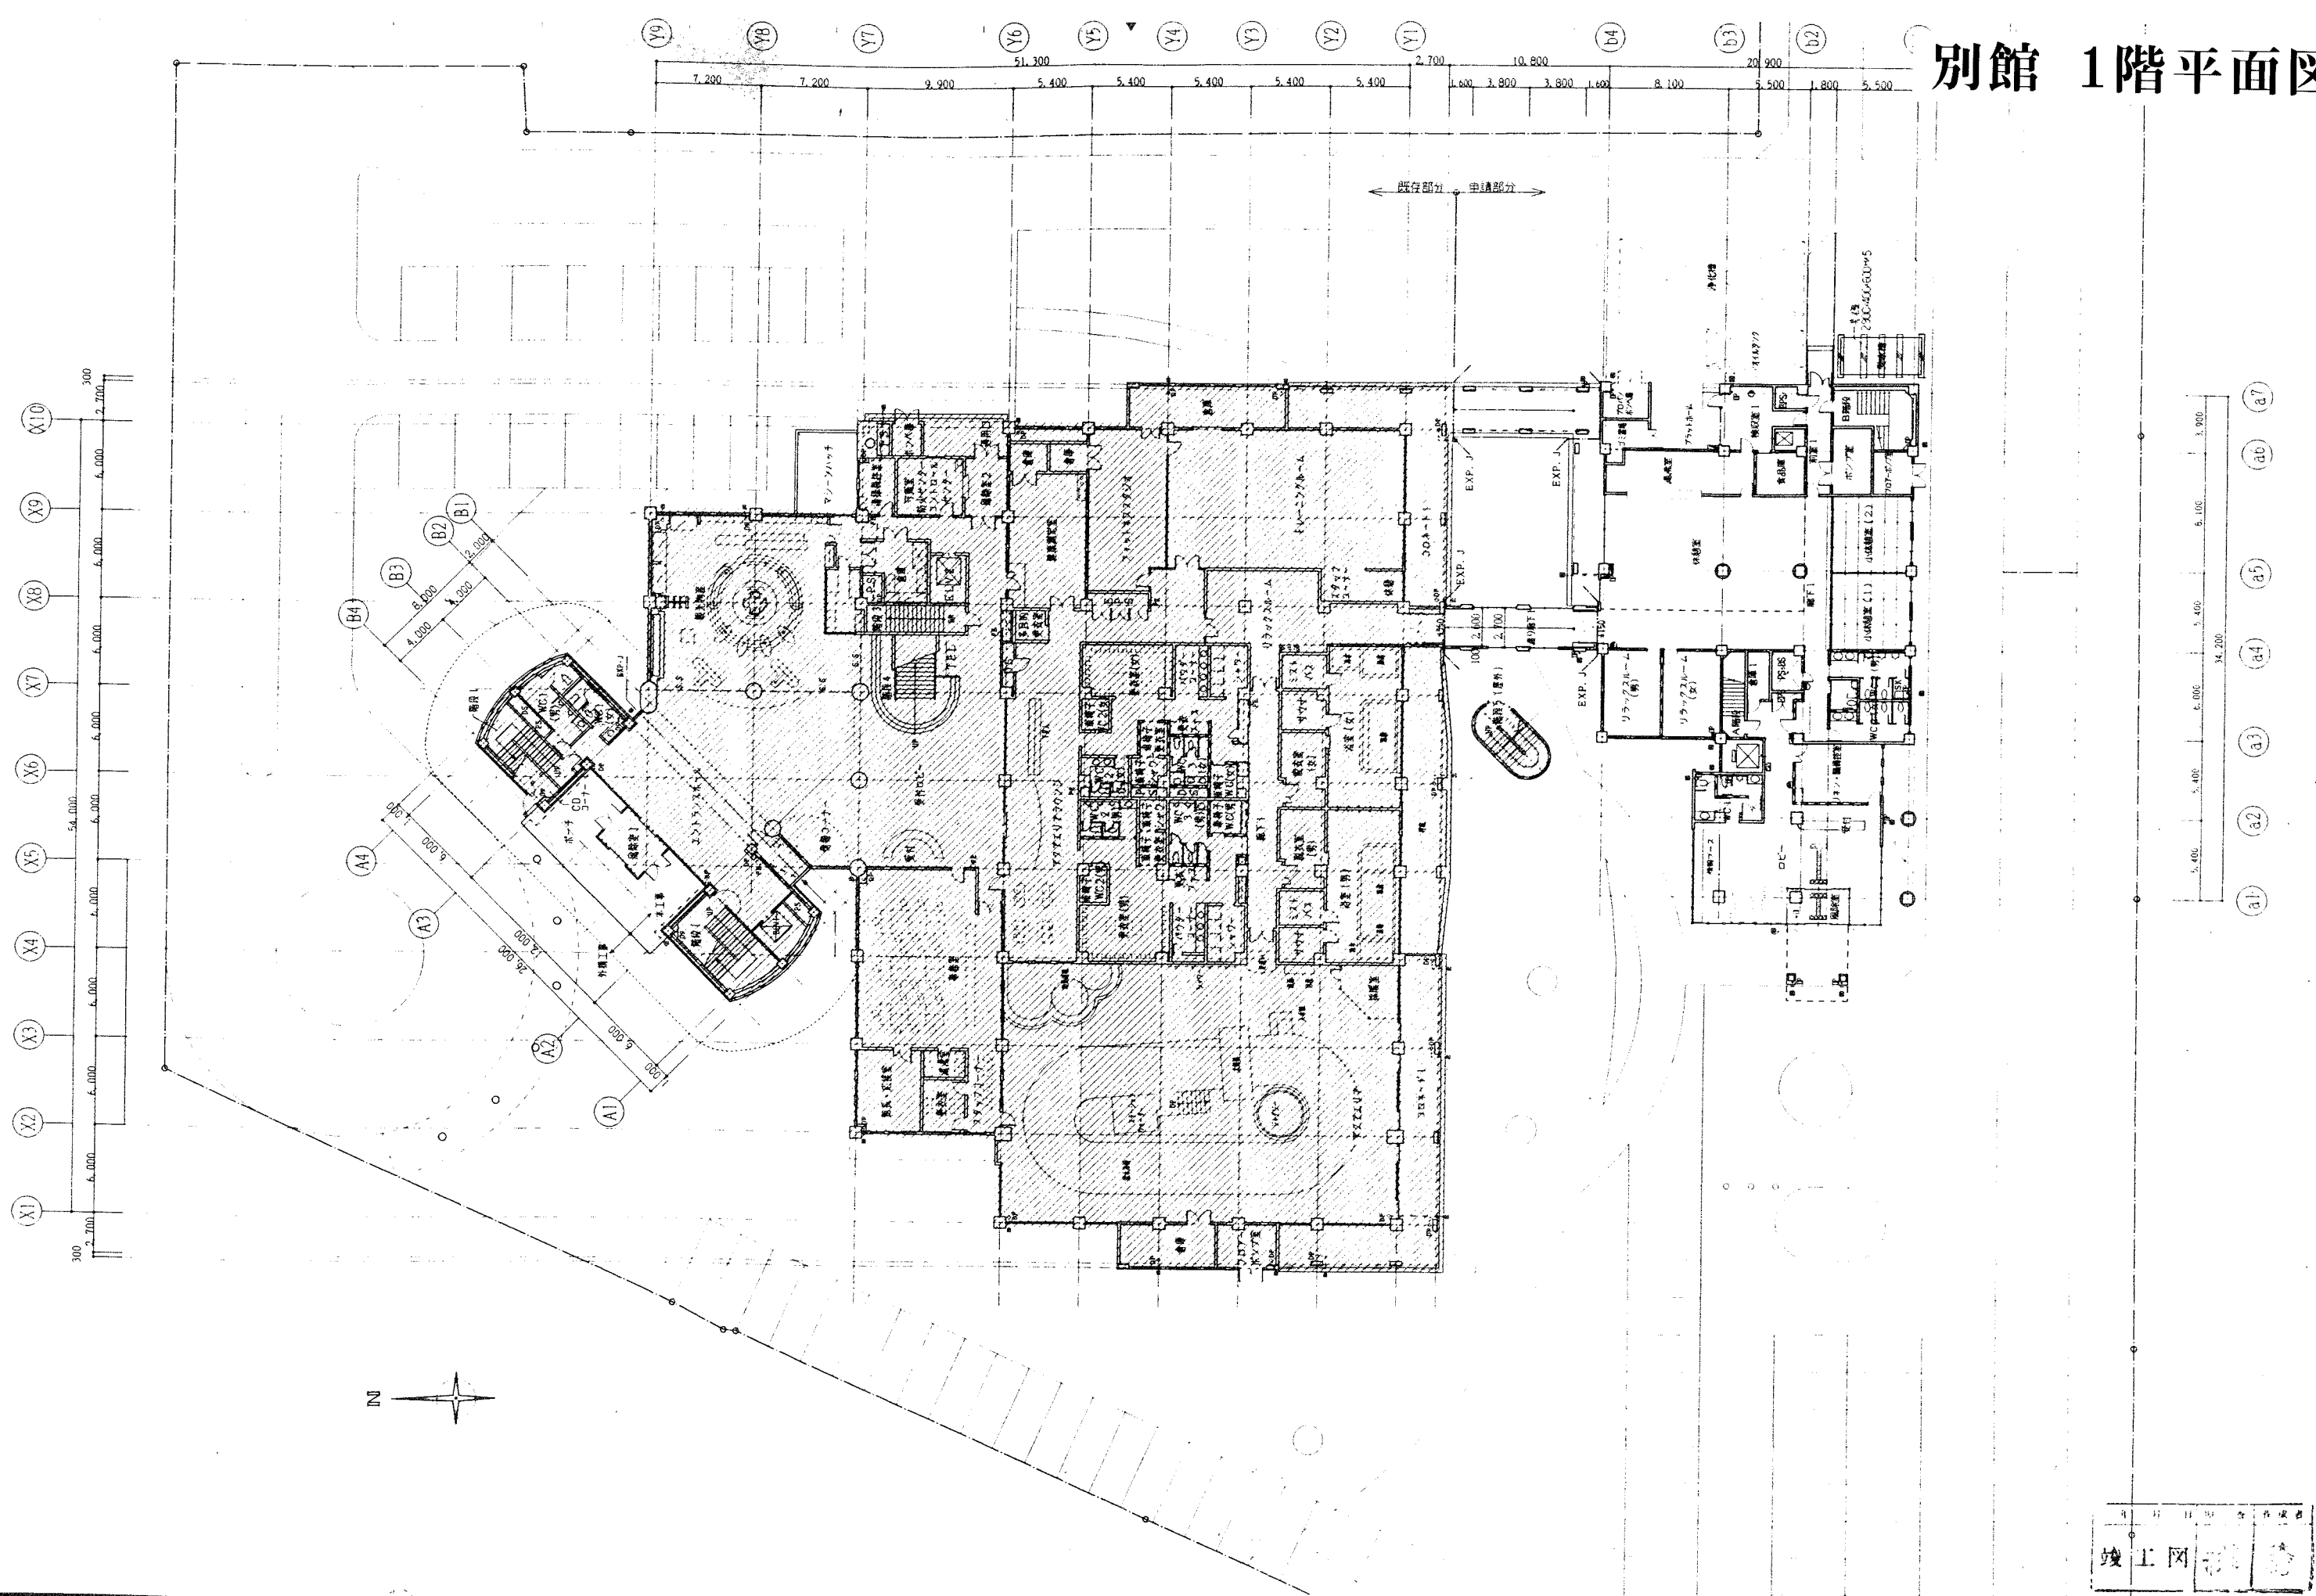

別館 2階平面図

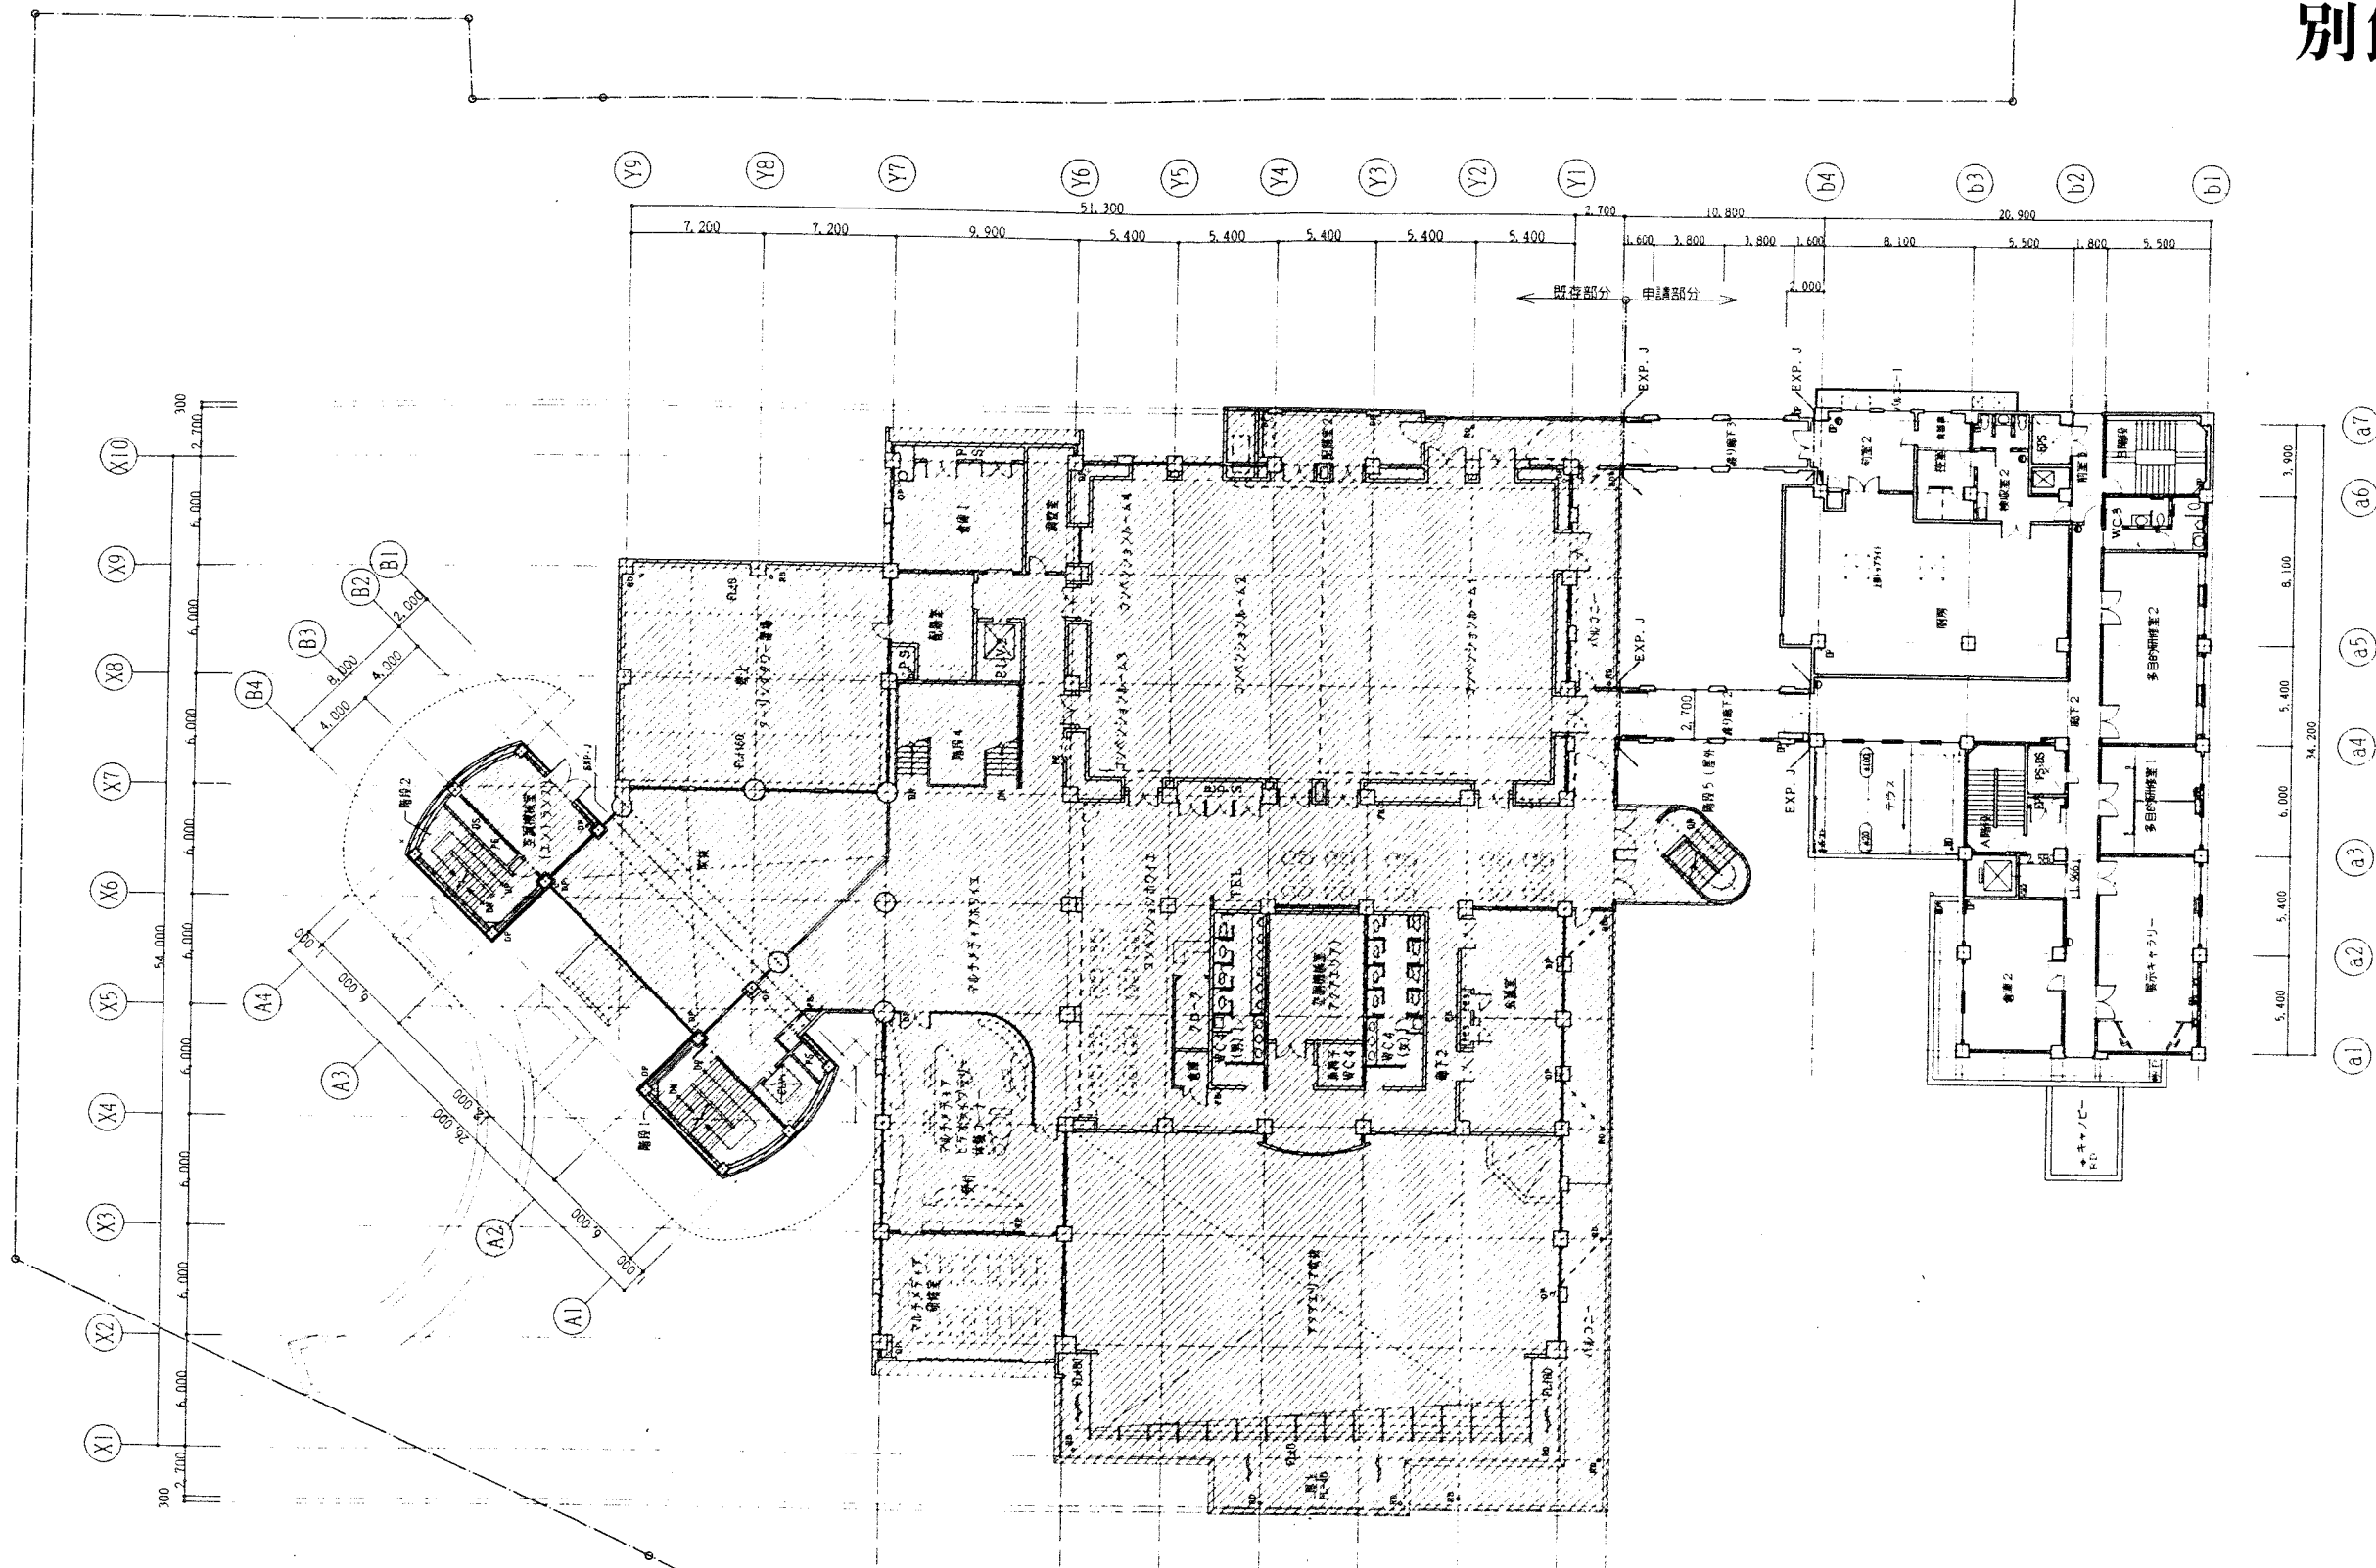

竣工図

図・8


(仮称)くりはら交流プラザ別館新築工事

2階平面図
1/200

111
建築一般図


別館 3～5階平面図

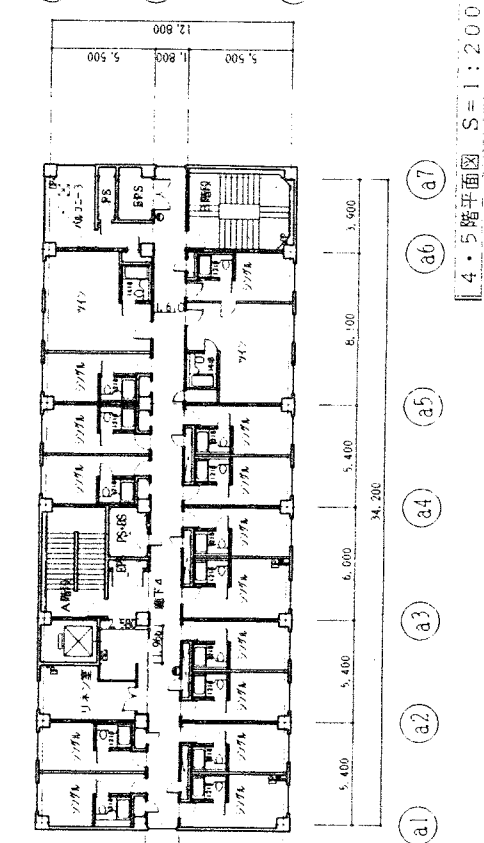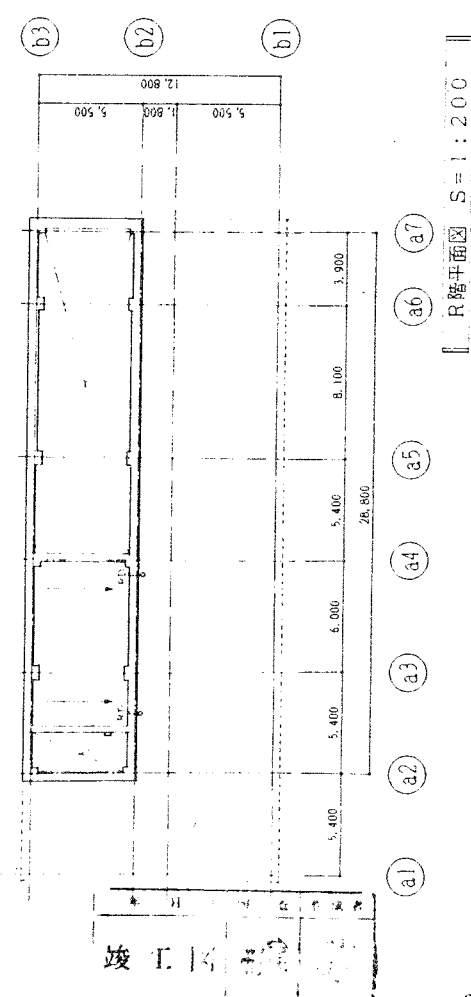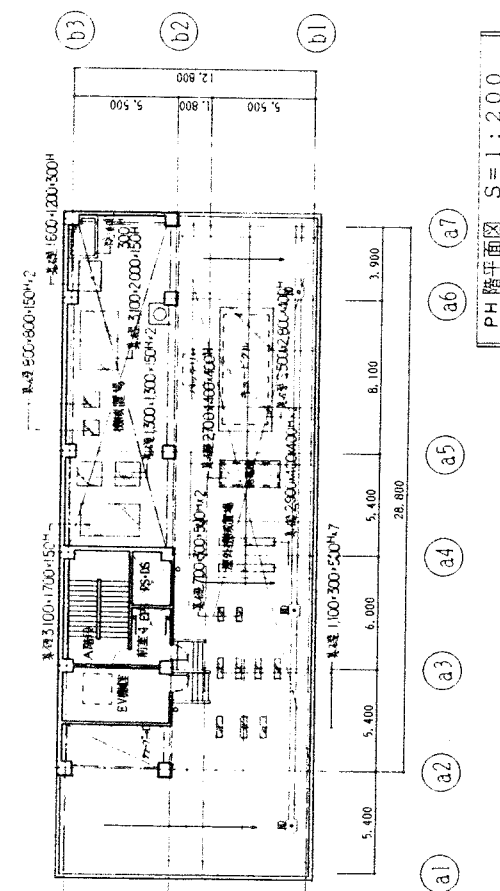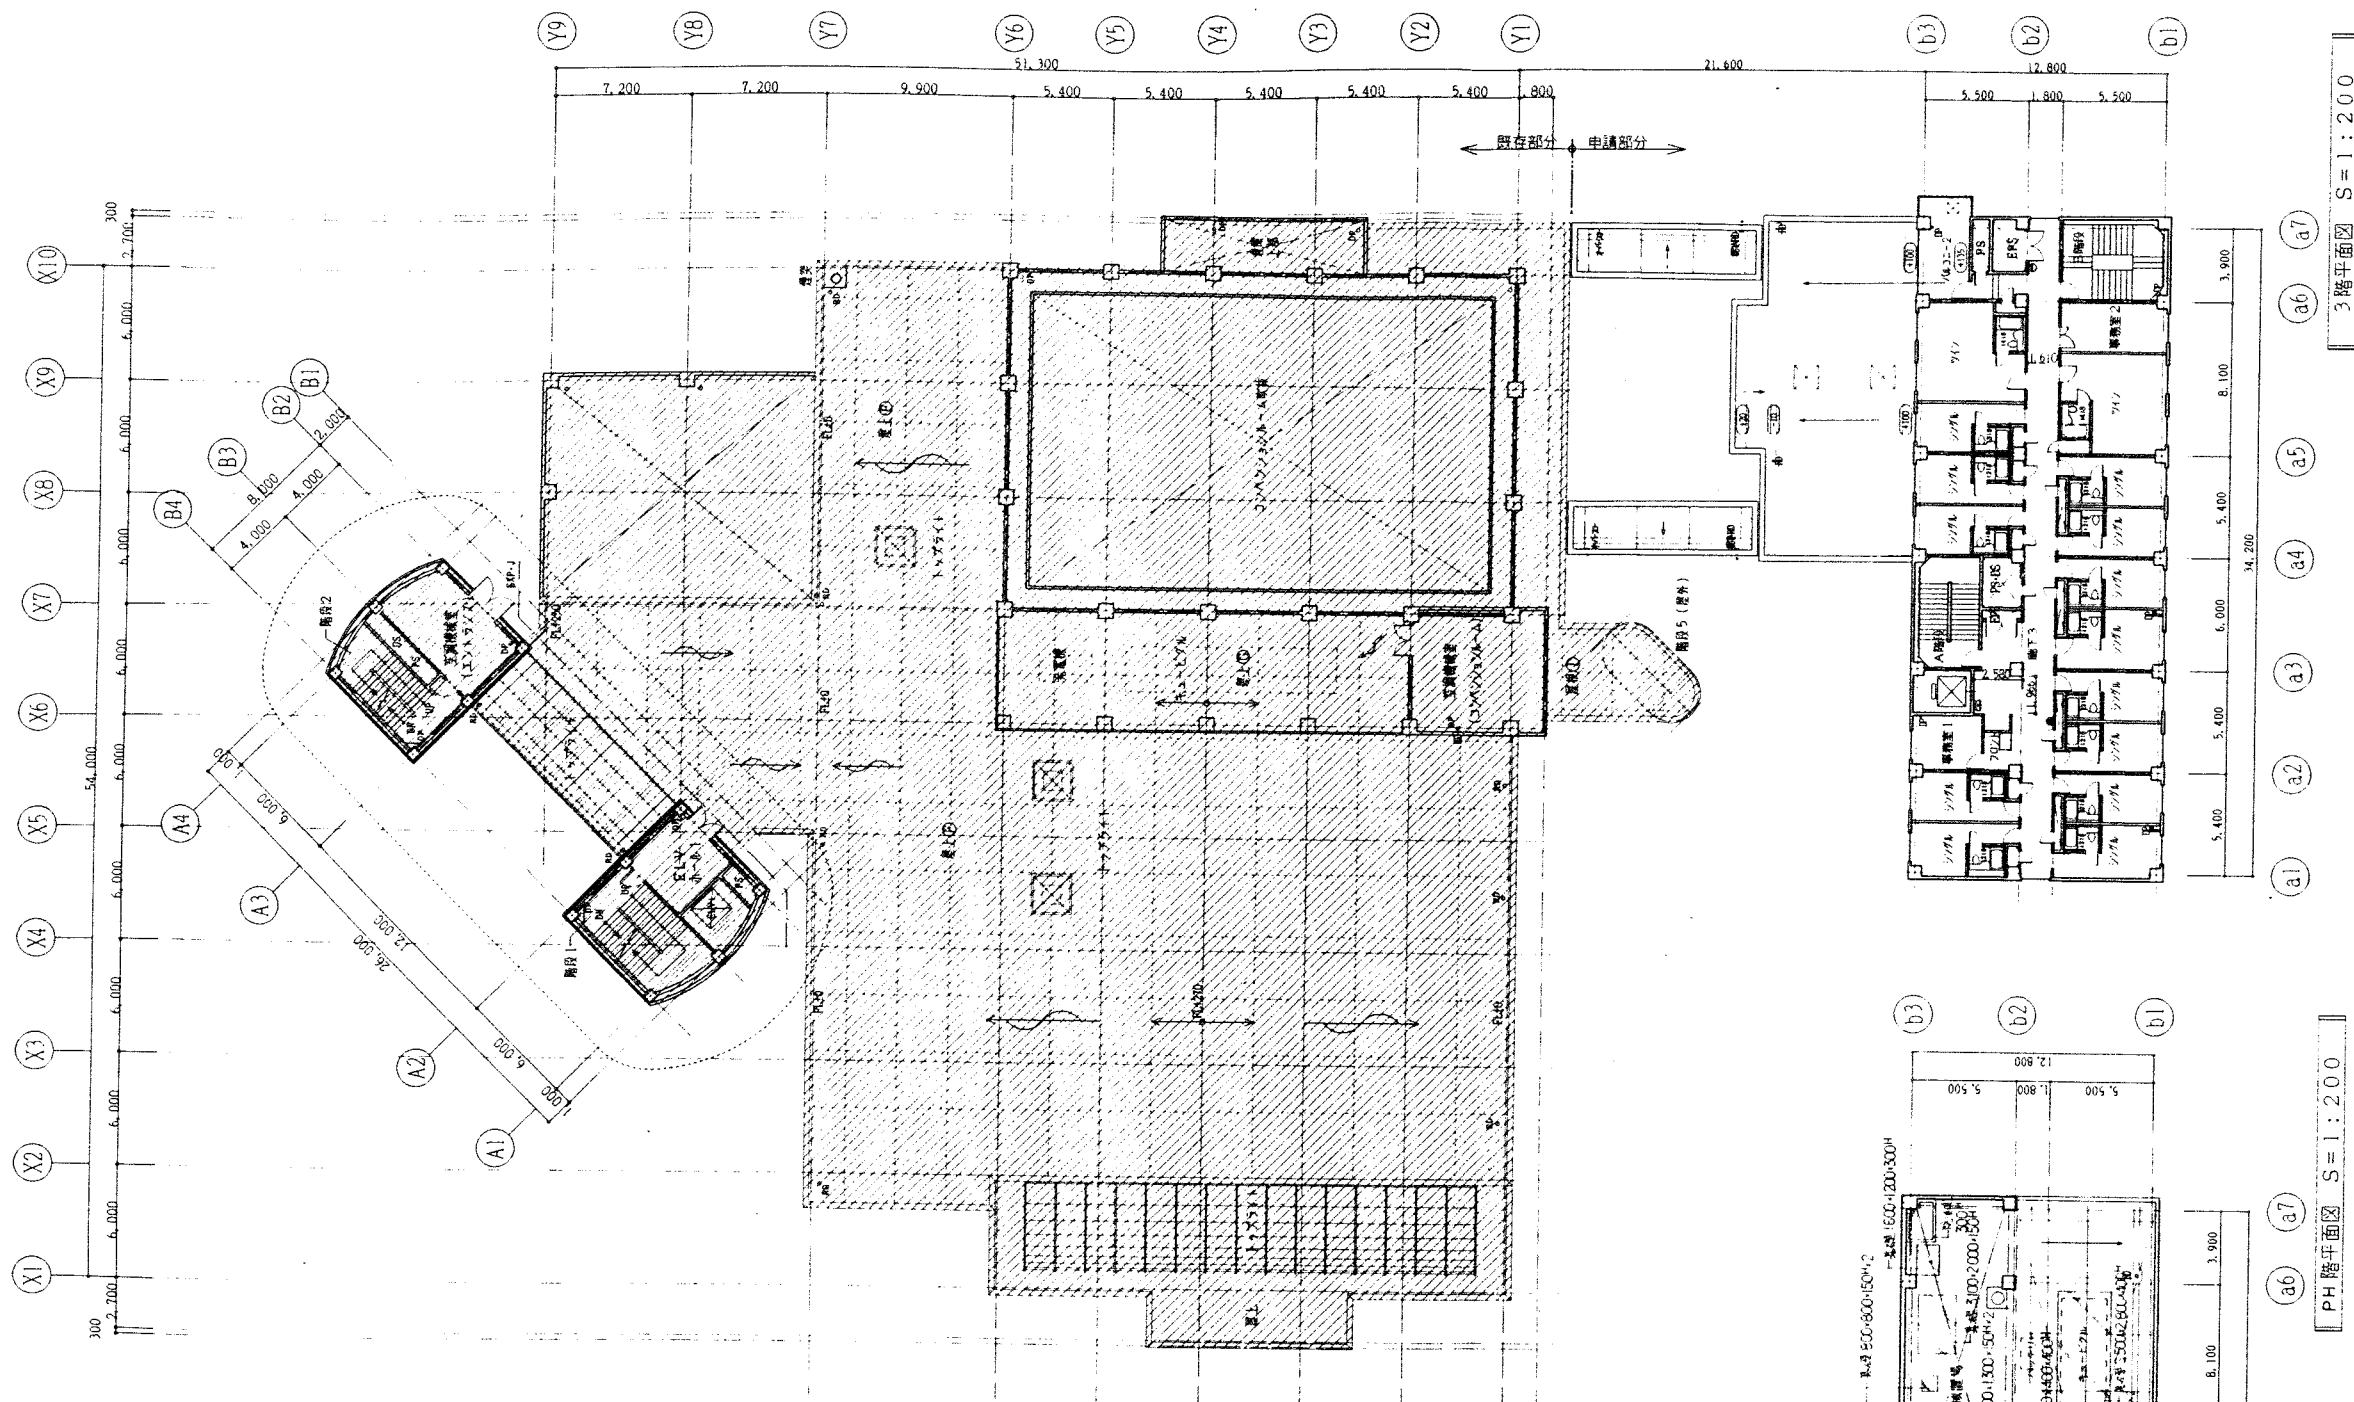


別館 立面図

凡 例


(A)	50ニ丁磁器質タイル
(B)	アクリル系吹付タイル
(C)	フッ素樹脂塗料

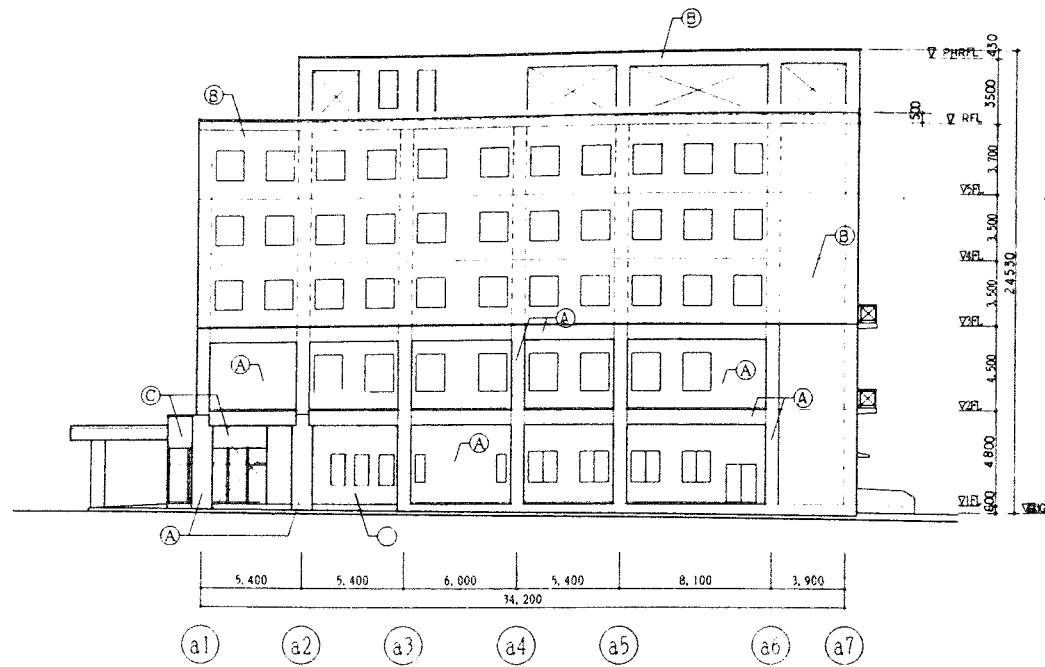


南立面図 S=1:200

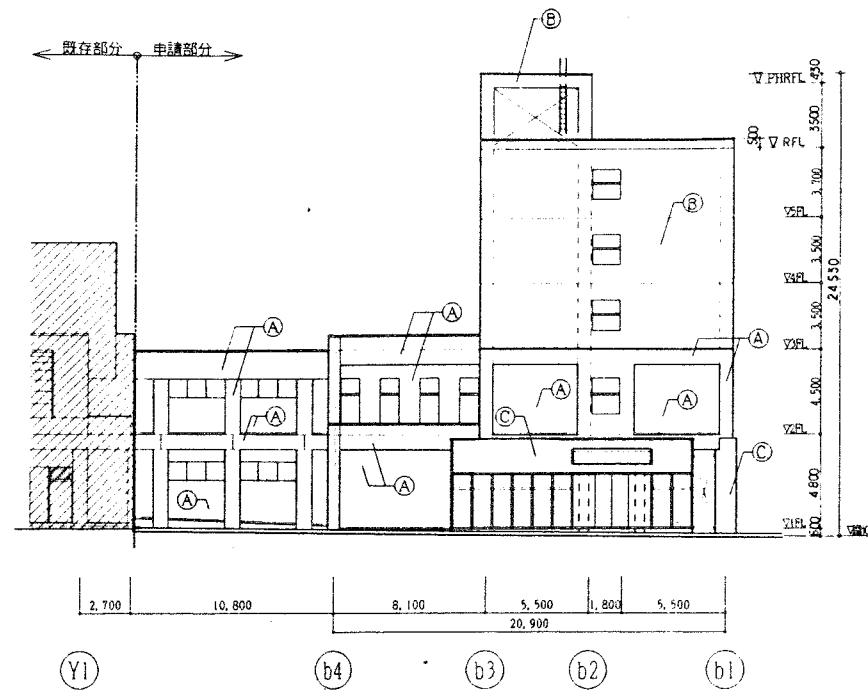


西立面図 S=1:200

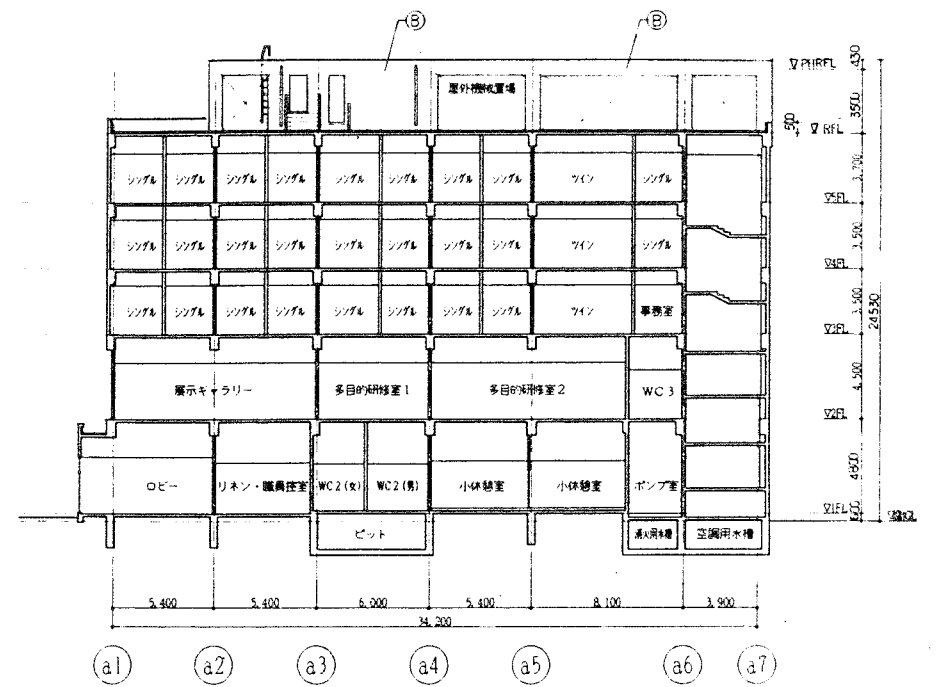


断面図 S=1:200

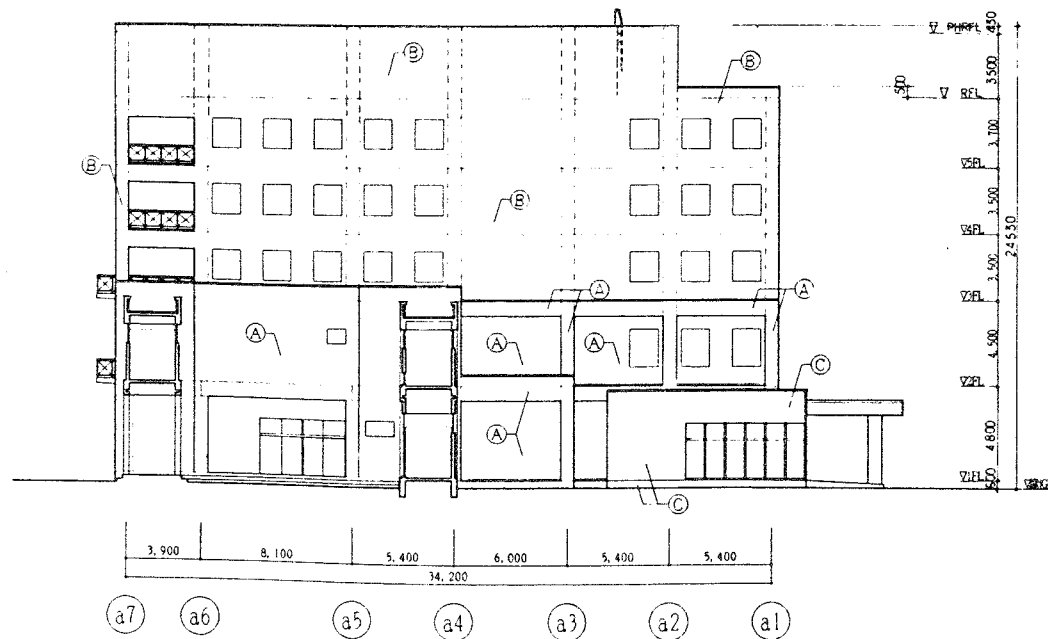

北立面図 S=1:200

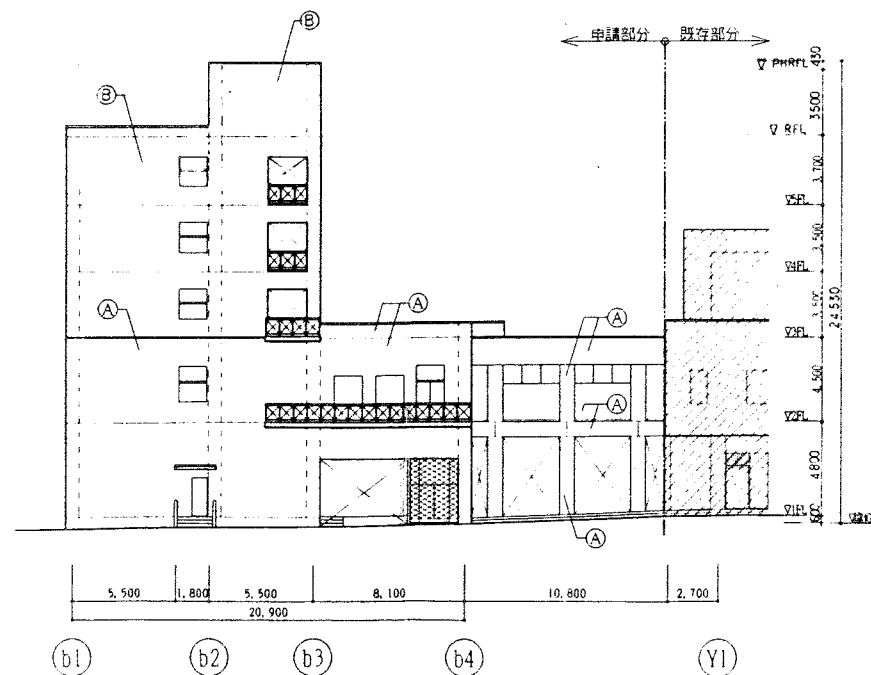

東立面図 S=1:200

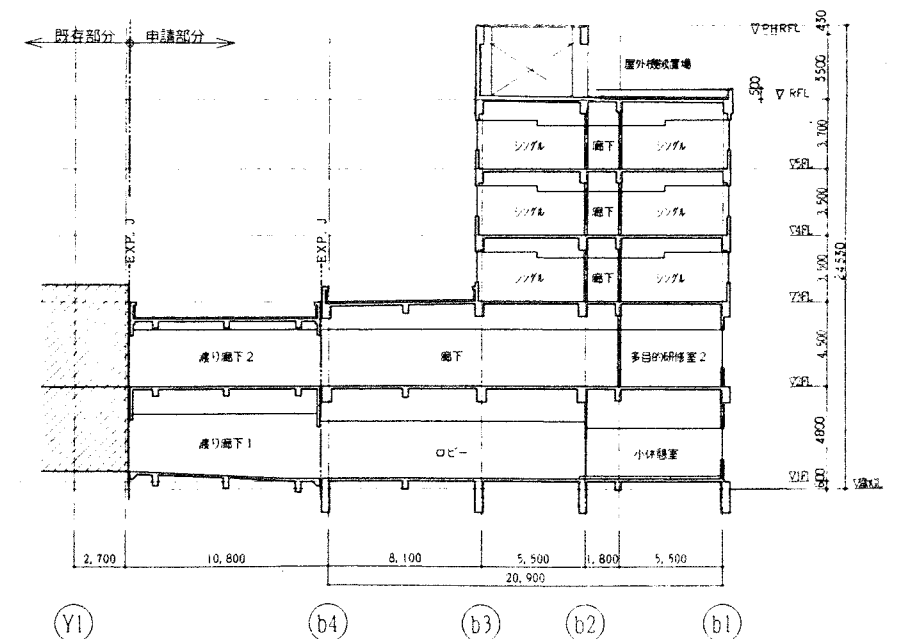

断面図 S=1:200

